



Miejskie Wodociągi i Kanalizacja

w Kędzierzynie-Koźlu Spółka z o.o.
Ldz. TT.99.AR.120-37/22-1/...../KW/2022

P. Kucharczyk
do real. 04.04.2022r.
Dziękuję

Kędzierzyn – Koźle, dnia 28 marca 2022



URZĄD MIASTA
Kędzierzyn-Koźle
Wydział Inwestycji, Remontów i Eksploatacji
Wpłynęło: 04-04-2022
L.dz.: 861 Kuj

Urząd Miasta Kędzierzyn-Koźle
Wydział Inwestycji
Remontów i Eksploatacji
ul. Grzegorza Piramowicza 32
47-200 Kędzierzyn – Koźle

Dotyczy: wykonania dokumentacji projektowej w ramach zadania budżetowego: „PT i budowa ul. Modrzewiowej w Kędzierzynie-Koźlu”.

W odniesieniu do wniosku - pisma znak IRE-DS.7011.1.2022.JK z dnia 4 marca 2022r. (wpływ w dn. 14 marca br.) w sprawie jw. – Miejskie Wodociągi i Kanalizacja w Kędzierzynie – Koźlu Sp. z o.o. informują j.n.:

1. **W zakresie urządzeń wodociągowych:**
 - a. W pasie drogowym ulicy Modrzewiowej na wysokości istniejących budynków nr 5, 7, 8, 9, 10 występuje sieć wodociągowa (zaznaczono kolorem niebieskim na załączonym planie sytuacyjno – wysokościowym), która nie jest własnością tutejszego przedsiębiorstwa.
2. **W zakresie urządzeń kanalizacji sanitarnej:**
 - a. W pasie drogowym ulicy Modrzewiowej występuje sieć kanalizacji sanitarnej podciśnieniowej (zaznaczono kolorem pomarańczowym na załączonym planie sytuacyjno – wysokościowym), która jest wykonana z rur PE Ø 90 mm i została wybudowana w 2017 roku.
3. **W zakresie urządzeń kanalizacji deszczowej:**
 - a. Zapewnia się odbiór wód opadowych i roztopowych z pasa drogowego ulicy Modrzewiowej.
 - b. Odprowadzanie wód opadowych i roztopowych z pasa drogowego ulicy Modrzewiowej należy przewidzieć do istniejących urządzeń kanalizacji deszczowej DN 600 mm, zlokalizowanych w obrębie działek nr 4096/5, 4058/17, 1764/4 - zaznaczonych na załączonym planie sytuacyjno – wysokościowym kolorem zielonym za pośrednictwem istniejących studni kanalizacyjnych.
 - c. Dokumentację projektową na powyższe należy wykonać zgodnie z „Ogólnymi wytycznymi Miejskich Wodociągów i Kanalizacji w Kędzierzynie – Koźlu Sp. z o.o. mającymi zastosowanie przy projektowaniu i budowie systemów kanalizacyjnych na terenie miasta Kędzierzynie – Koźlu”, które dostępne są na stronie internetowej www.mwik.com.pl.
 - d. Studzienki z wpustem kanalizacji deszczowej nie podlegają kompetencją tut. Spółki, jednakże nie zezwala się na wprowadzenie ścieków opadowych i roztopowych do systemu kanalizacji deszczowej poprzez studzienki z wpustem, nie wyposażonych w część osadnikową o głębokości min. 0,5 m.
4. Istniejące widoczne elementy infrastruktury wodociągowej i kanalizacyjnej należy dostosować do niwelety nowej nawierzchni drogi.

Miejskie Wodociągi i Kanalizacja
w Kędzierzynie-Koźlu Spółka z o.o.
ul. Filtrowa 14
47-200 Kędzierzyn-Koźle

NIP: 749-000-52-08
Regon: 530553361
KRS: 0000052765
Kapitał Zakładowy: 159.633.000 zł

BGŻ S.A.
O/O Kędzierzyn-Koźle
92 2030 0045 1110 0000 0092 1210

ING Bank Śląski S.A.
1/O w Kędzierzynie-Koźlu
77 1050 1517 1000 0005 0372 5962

PKO BP S.A.
1/O w Kędzierzynie-Koźlu
12 1020 3714 0000 4602 0007 7511

Telefony: 77 480 13 00
BOK: 77 480 13 08, 77 480 13 09
Pogotowie wod.-kan. 994
czynne całą dobę
Fax: 77 544 96 36
www.mwik.com.pl
bip.mwik.com.pl
E-mail: mwik@mwik.com.pl
sekretariat@mwik.com.pl

5. Wydane warunki przyłączenia do urządzeń kanalizacji deszczowej ważne są przez 2 lata.

Informacja niniejsza nie zwalnia Inwestora z obowiązku dokonania uzgodnienia z naszym Przedsiębiorstwem ostatecznie przyjętych rozwiązań projektowych w omawianym zakresie.

Załączniki:


1. Plan sytuacyjno – wysokościowy z zaznaczonymi urządzeniami wodociągowymi i kanalizacyjnymi –1 egz.
2. Plan sytuacyjno – wysokościowy z zaznaczonymi urządzeniami kanalizacji deszczowej –2 egz.

Otrzymują:

1. Adresat
 2. TK w miejscu
 3. DT.TT. a/a.
- WZ.PR.KB./AR – 99 -2022

PREZES ZARZĄDU

Barbara Ermisch-Lipniacka

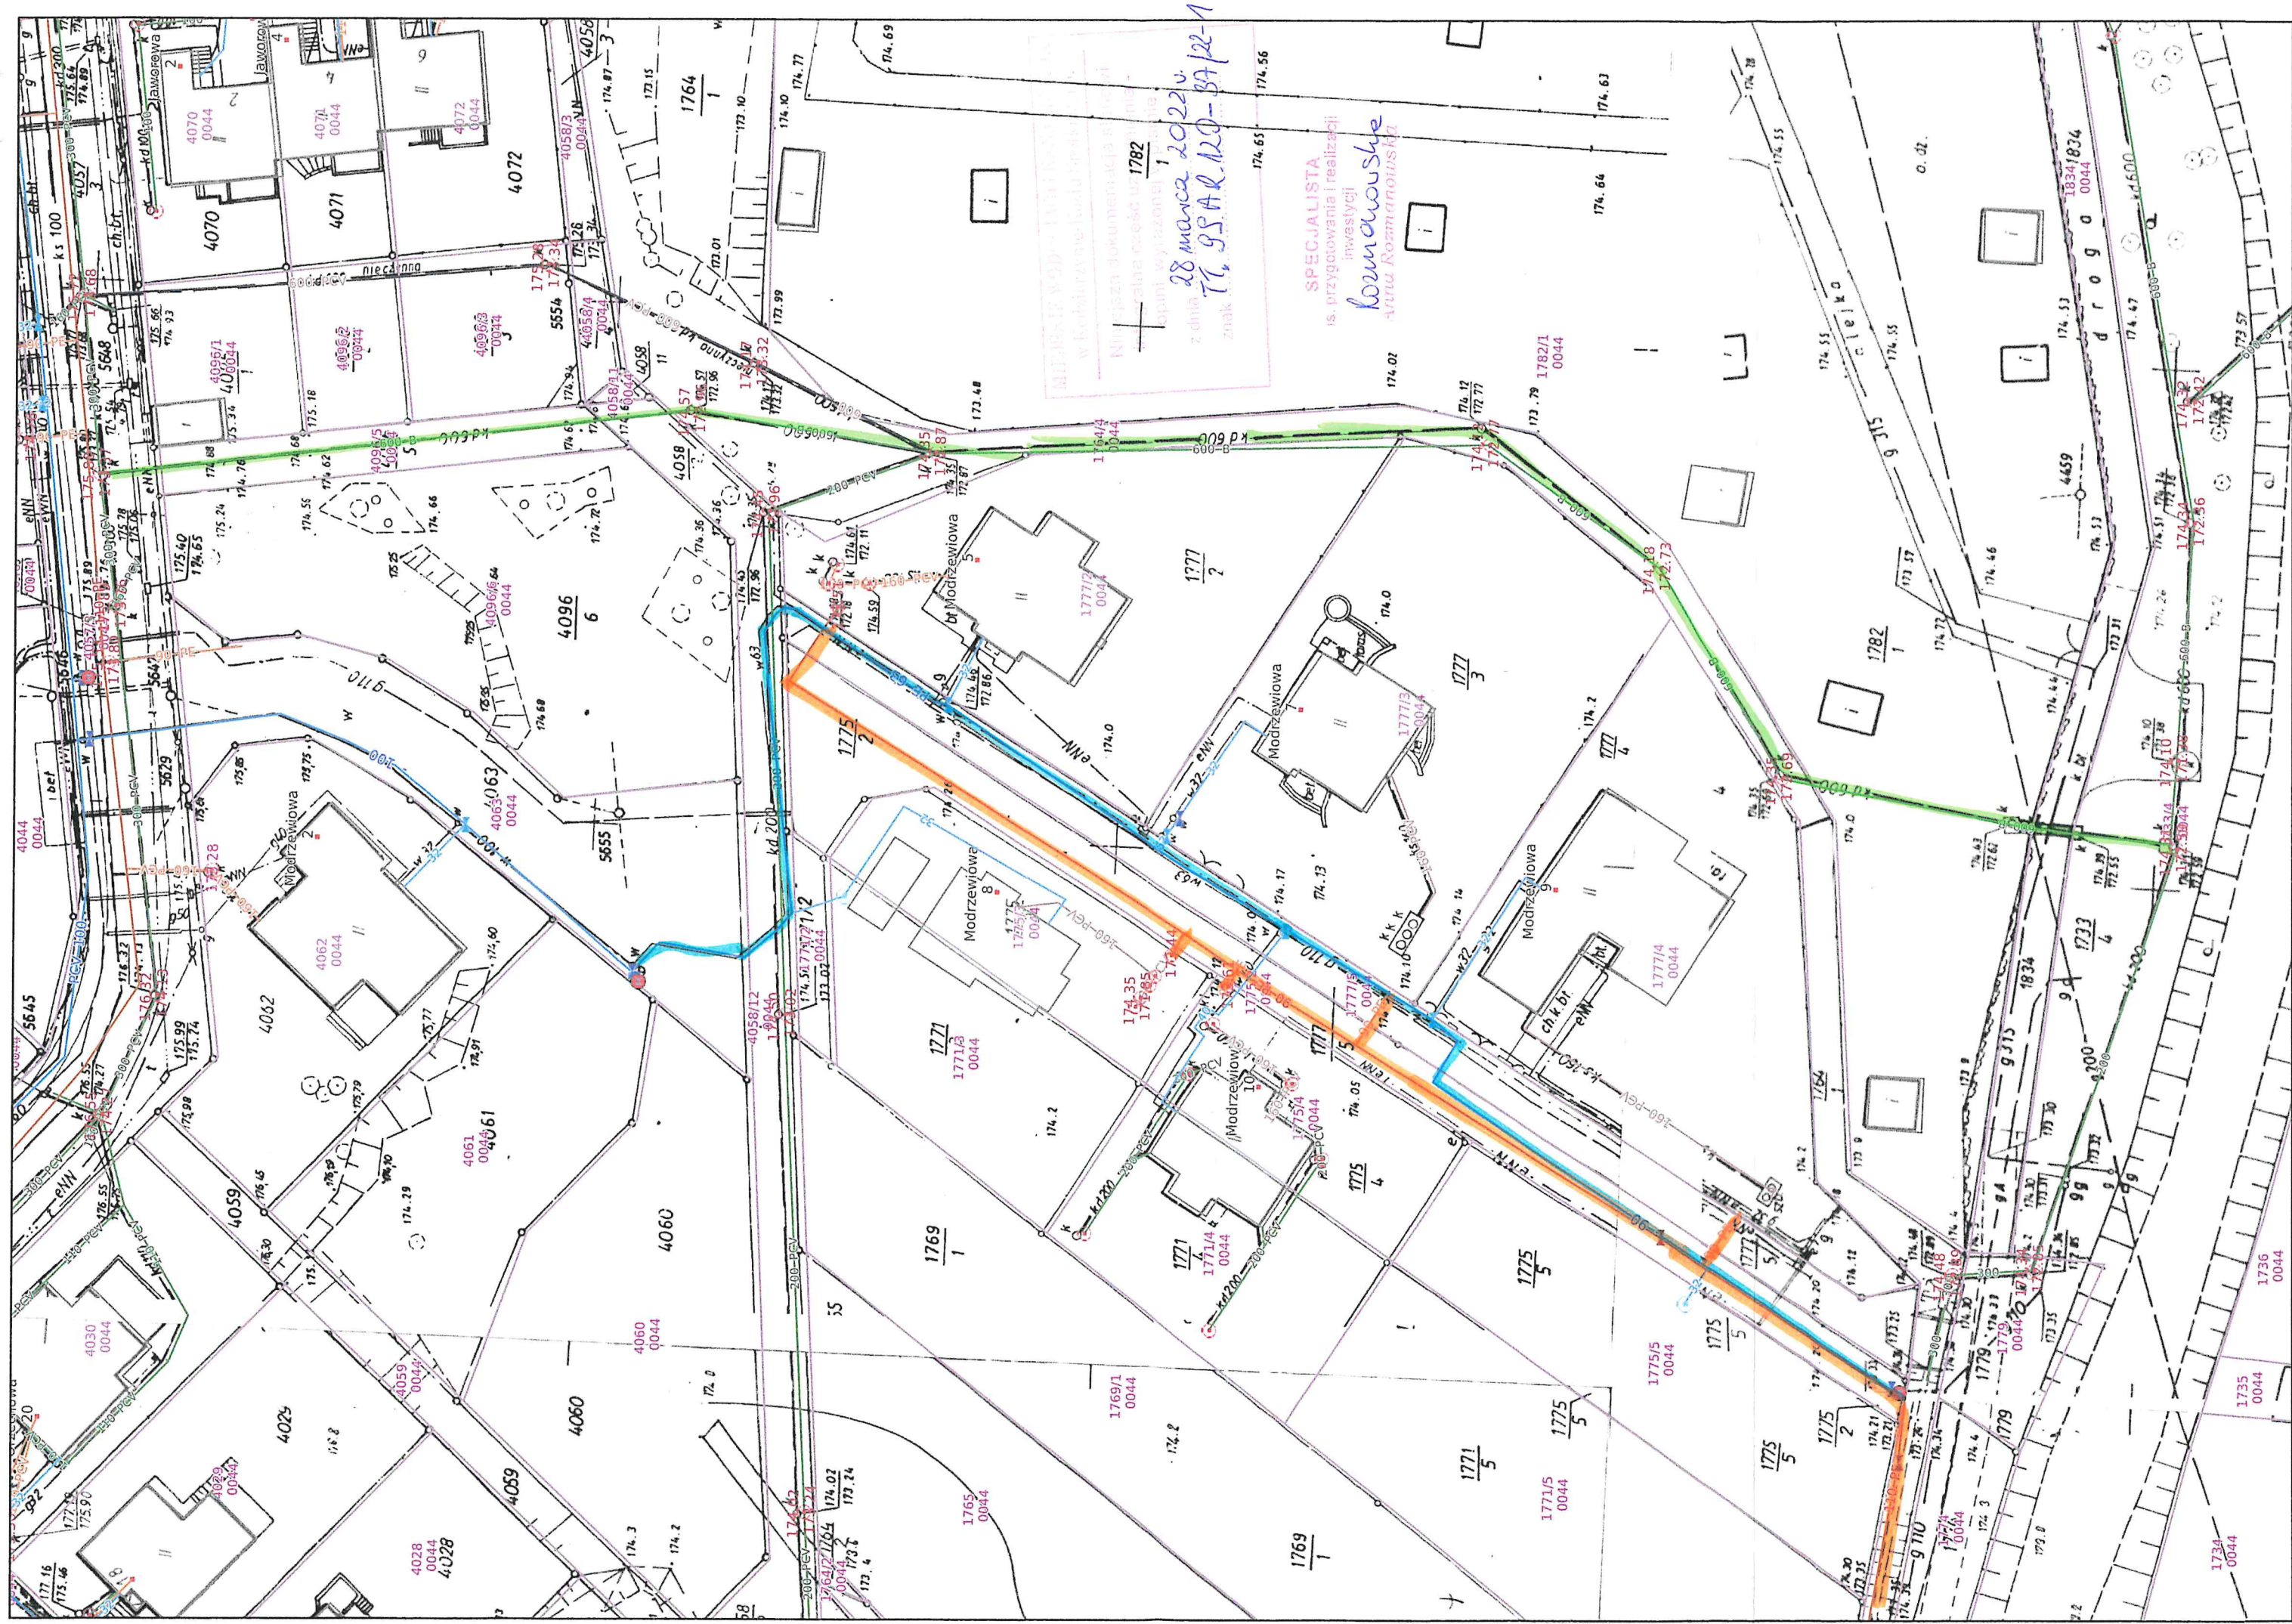

POMIAR POWYKONAWCZY KANALIZACJI DESZCZOWEJ

DLA ZADANIA:

„Budowa, przebudowa i modernizacja
systemu odprowadzania ścieków deszczowych
na terenie Miasta Gminy Kędzierzyn – Koźle”

ODCINEK XXXIII -

Województwo: *opolskie*

Gmina: *Kędzierzyn – Koźle*

Obręb: *Kędzierzyn*

Położenie: *k.m., dz. 4096/5*

Godło mapy zas. 474-433-1433

Skala *1 : 500*



STAROSTWO POWIATOWE
w Kędzierzynie - Koźlu
Główny Ośrodek Dokumentacji
Geodezyjnej 40602
ul. Piłsudskiego 15; tel. 482 35 10
47-200 KĘDZIERZYN - KOŹLE

Reprodukcja i rozpowszechnianie
dokumentacji geodezyjnej
zgodnie z art. 17 ustawy z dnia 17 maja 1989 r.
Prawo geodezyjne i kartograficzne
(Dz. U. Nr 30 poz. 153 z późniejszymi
zmianami)

14.11.09
17.03.2022

1771
1772
1773
POMIAR POWYKONAWCZY KANALIZACJI DESZCZOWEJ

DLA ZADANIA:

„Budowa, przebudowa i modernizacja
systemu odprowadzania ścieków deszczowych
na terenie Miasta Gminy Kędzierzyn – Koźle”

ODCINEK XXXIII

Województwo: *opolskie*

Gmina: *Kędzierzyn – Koźle*

Obręb: *Kędzierzyn*

Położenie: *k.m., dz. 1733/4*

Godło mapy zas. 474-433-1911


Skala *1 : 500*

Powiatowy Ośrodek Dokumentacji
Geodezyjnej i Kartograficznej
w Kędzierzynie-Koźlu
ul. Piłsudskiego 15; tel. 482 20 10
47-200 KĘDZIERZYN-KOŹLE

STAROSTWO POWIATOWE
w Kędzierzynie-Koźlu
Powiatowy Ośrodek Dokumentacji
Geodezyjnej i Kartograficznej
Wykonano na podstawie mapy
użytkownika terenu zostały zidentyfikowane
i dokumenty powstałe w wyniku inwentaryzacji
przyjęto do podstawowego zespołu geodezyjnego
i kartograficznego w dniu *27.11.09*
i zaewidencjonowano pod nr *6847/09*
Siec urobienia terenu została
zgodnie z lokalizacją uzgodnioną
w opinii Zespołu Uzgodnienia Dokumentacji
Projektowej Nr *232/08*
z dnia *14.08.08* kontrola
27.11.09 GEODEZYJNA
Kędzierzyn-Koźle, dnia *(podpis, stanowisko)*
służbowa osoba upoważniona)

STAROSTWO POWIATOWE
w Kędzierzynie-Koźlu
Powiatowy Ośrodek Dokumentacji
Geodezyjnej i Kartograficznej
1735
W celu wykonania, rozpowszechniania,
rozprowadzania niniejszego dokumentu
wymaga zaawołania, o którym mowa
w art. 18 ustawy z dnia 17 maja 1989 r.
Prawo geodezyjne i kartograficzne
(Dz. U. Nr 30 poz. 133 z późniejszymi
zmianami)
27.11.09 Krystyna Kozłak
Kontrola Dokumentacji
Kędzierzyn-Koźle, dnia *(podpis, stanowisko)*
służbowa osoba upoważniona)

Właściciel dokumentacji planowej
integralnej z planu przygotowania -
opini wyrażonej w planie
z dnia *28 marca 2022*
znak *TT, 93.AR.120-34/22-1*
SPECJALISTA
do przygotowania i realizacji
inwestycji
Rozmanowska
Anna Rozmanowska

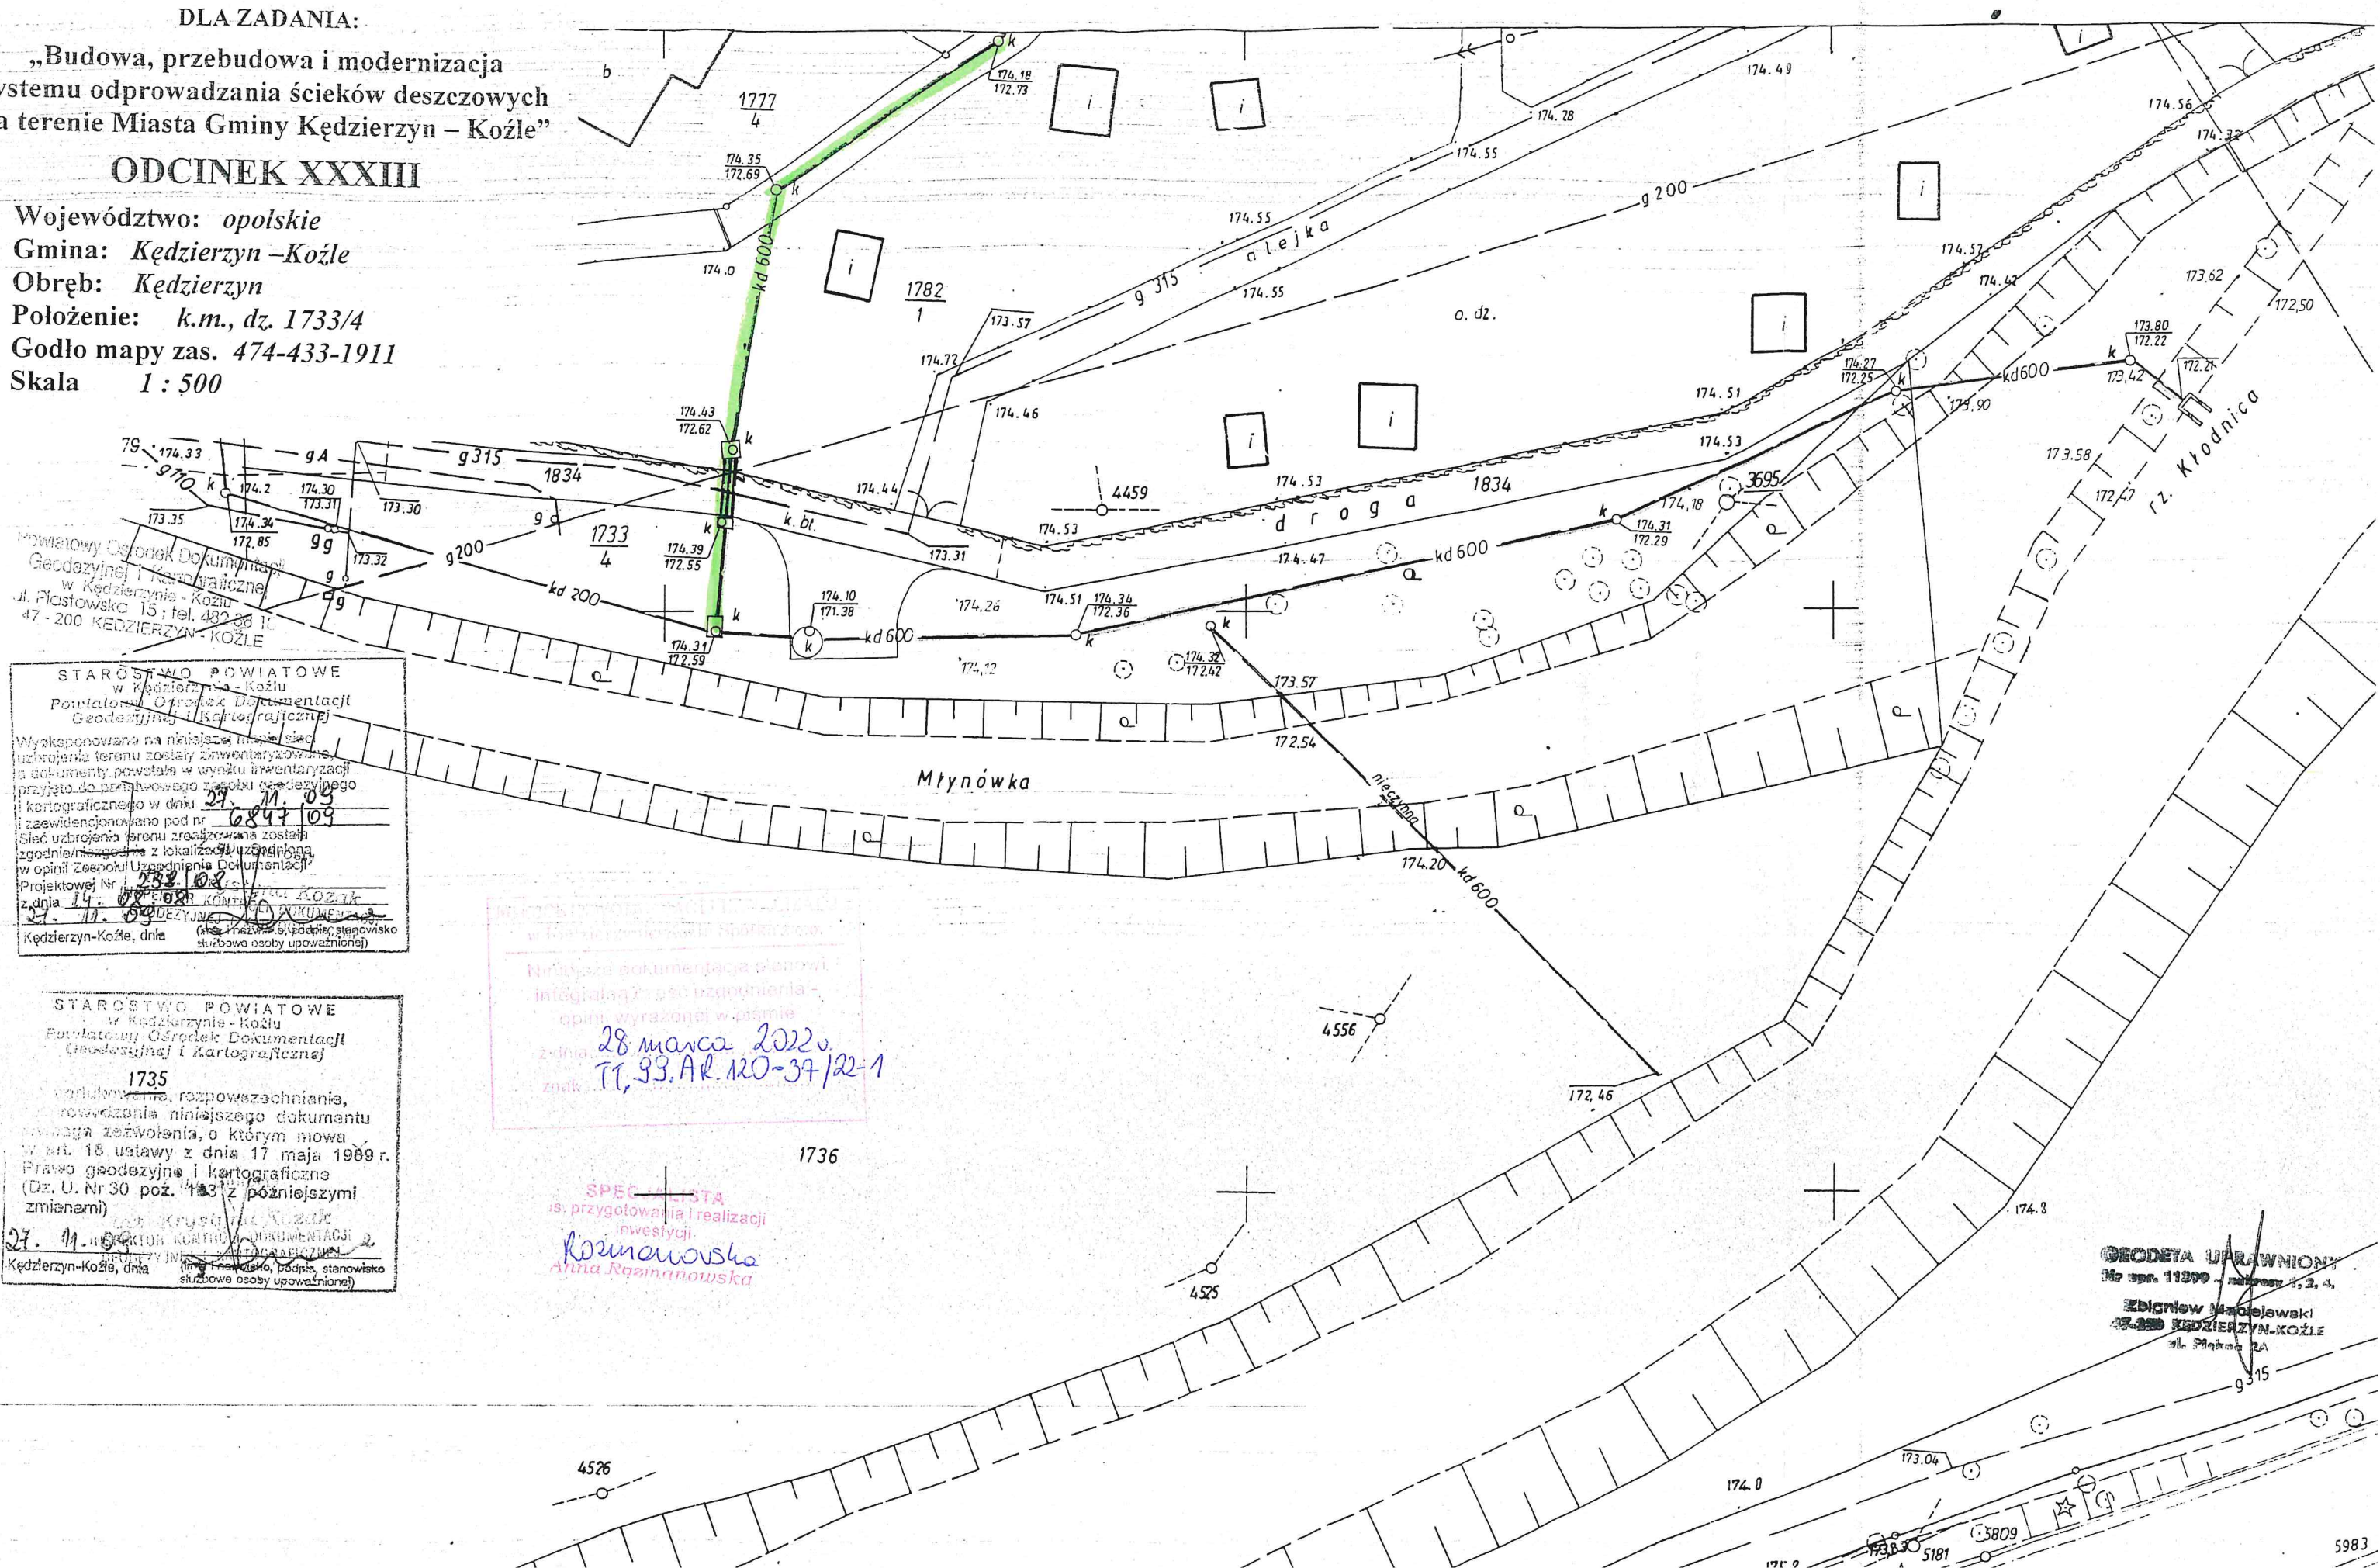

GEODETA UPRAWNIONY
Nr opr. 11200 - zakresy 1, 2, 4,
47-200 KĘDZIERZYN-KOŹLE
ul. Piłsudskiego 2A