


PRZEKRÓJ A-A

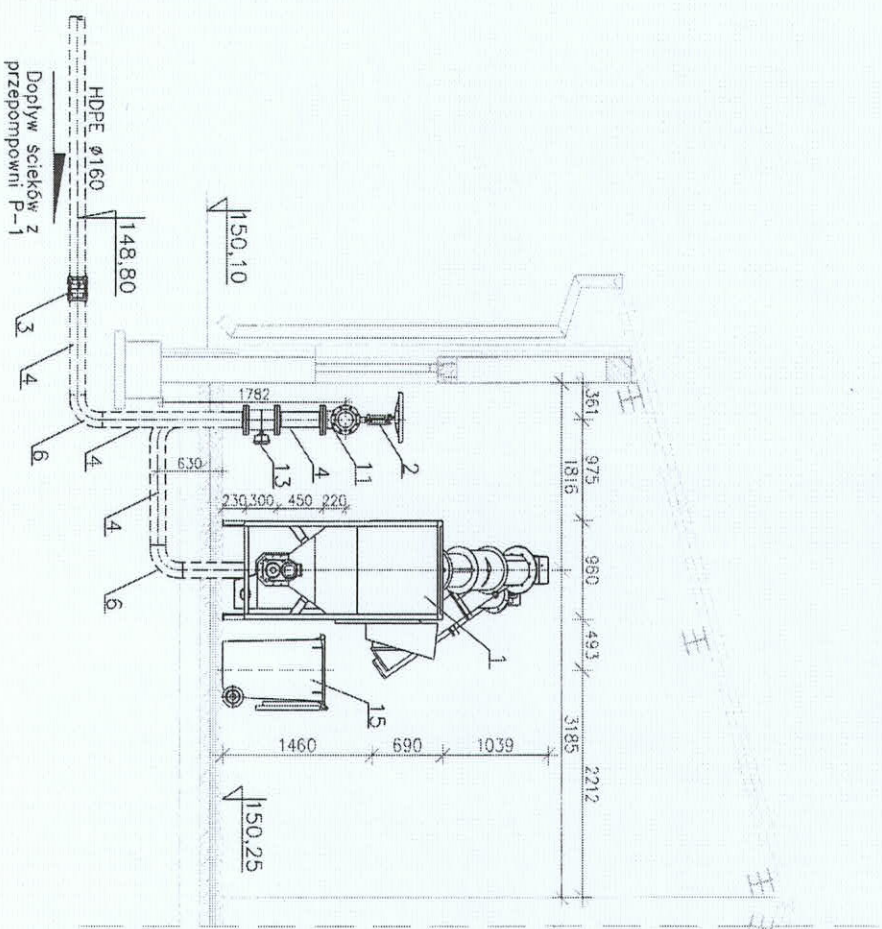

Lp.	NAZWA ELEMENTU	RODZAJ MATERIAŁU	WYMIAR [mm]	ILOŚĆ
1.	Złazowanie urządzenie typu ZSP-30 z siłowni kanalicyn SSK300	wg producenta	G=30 l/s	1 kpl.
2.	Zasława miedziana nr kat. 3600	żeliwo sferoidalne epoksydowe	DN150	2 szt.
3.	Łącznik rurociągu R-R nr kat. 9102	żeliwo sferoidalne epoksydowe	DN150	1 szt.
4.	Rura spawana + kolierz	stal AISI304	$\phi 168,3 \times 3,0$ mm	25,0 mb
5.	Kolano 90° 1,5D + kolierz	stal AISI304	$\phi 168,3 \times 3,0$ mm	7 szt.
6.	Kolano 90° 1,5D	stal AISI304	$\phi 168,3 \times 3,0$ mm	4 szt.
7.	Redukcja symetryczna + kolierz	stal AISI304	$\phi 219 \times 3,0$ mm	1 szt.
8.	Kolano 90° 1,5D + kolierz	stal AISI304	$\phi 273 \times 3,0$ mm	1 szt.
9.	Kolano 90° 1,5D	stal AISI304	$\phi 273 \times 3,0$ mm	1 szt.
10.	Rura spawana	stal AISI304	$\phi 273 \times 3,0$ mm	5,00 mb
11.	Trójnik spawany + kolierz	stal AISI304	$\phi 168,3 \times 3,0$ mm	1 szt.
12.	Kolano 45°	stal AISI304	$\phi 168,3 \times 3,0$ mm	1 szt.
13.	Przepływomierz elektromagnetyczny	wg producenta	DN150	1 szt.
14.	Szafa sterownicza	wg producenta	V=120L	1 kpl.
15.	Pojemniki	żeliwo szorstkie	$\phi 40$ mm	2 szt.
16.	Rurociąg wody zimnej	stal oc.	DN32 mm	12,00 mb
17.	Zawór odcinający	stal nierdzewna	DN32 mm	1 szt.
18.	Zawór odcinający	stal nierdzewna	DN25 mm	1 szt.
19.	Trójnik grzewczy	stal nierdzewna	$\phi 40/32$	1 szt.

DOKUMENTACJA POWYKONAWCZA

Zamawiający	GMINA MALANÓW ul. Turęcka 16, 62-708 Malanów		
Jednostka Projektowa:	Inżynieria Środowiska - TEL.GAU* Łaszek Kondratowicz Zbiorek Ciężarowa 662 62-630 ZBIERSK		
Stadium:	Projekt		
Data opracowania	11.2020 r.	Skala	1:50
		Nr projektu	S-10