


BILANS MOCY					
Rozdzielnica			Pi [kW]	Psz [kW]	kj
1.	RG	drobne odbiory na parterze	12,5	4,38	0,35
2.		odbory wentylacji i klimatyzacji parter i 1 piętro	65,0	45,5	0,7
3.	RW1	rezerwa mocy na rozbudowe w 2 etapie	72,9	58,32	0,8
4.	RP1	rozdzielnica 1 piętra	7,5	2,63	0,35
5.	RP2	rozdzielnica 2 piętra	7,5	2,63	0,35
6.	RP3	rozdzielnica 3 piętra	7,5	2,63	0,35
7.	RP4	rozdzielnica 4 piętra	7,5	2,63	0,35
8.	RStorA	rozdzielnica serwerowni tor A	16,0	16,0	1,0
9.	RStorB	rozdzielnica serwerowni tor B	16,0	16,0	1,0
10.	RStorC	rozdzielnica serwerowni tor C	32,0	32,0	1,0
11.	RStorD	rozdzielnica serwerowni tor D	32,0	32,0	1,0
12.	RK	rozdzielnica komputerowa 1 piętra	12,0	6,0	0,5
13.	RK1	rozdzielnica komputerowa 2, 3, 4 piętra	24,0	12,0	0,5
14.	TD	rozdzielnica dźwigu elektrycznego	10,0	4,0	0,4
	Odbiory pożarowe				
15.	ODD	centrala oddymiania	0,3	0,3	1,0
16.	SSP	centrala pożarowa	0,2	0,2	1,0
17.	SWDD	centrala wczesnej detekcji dymu parter	0,1	0,1	1,0
18.	SWDD1	centrala wczesnej detekcji dymu 2 piętro	0,1	0,1	1,0
19.	SUG	centrala stałych urządzeń gaśniczych parter	0,2	0,2	1,0
20.	SUG1	centrala stałych urządzeń gaśniczych 2 piętro	0,2	0,2	1,0
Razem			276,4	190,1	0,69


przyjmuje się moc szczytową zapotrzebowaną 190,0kW

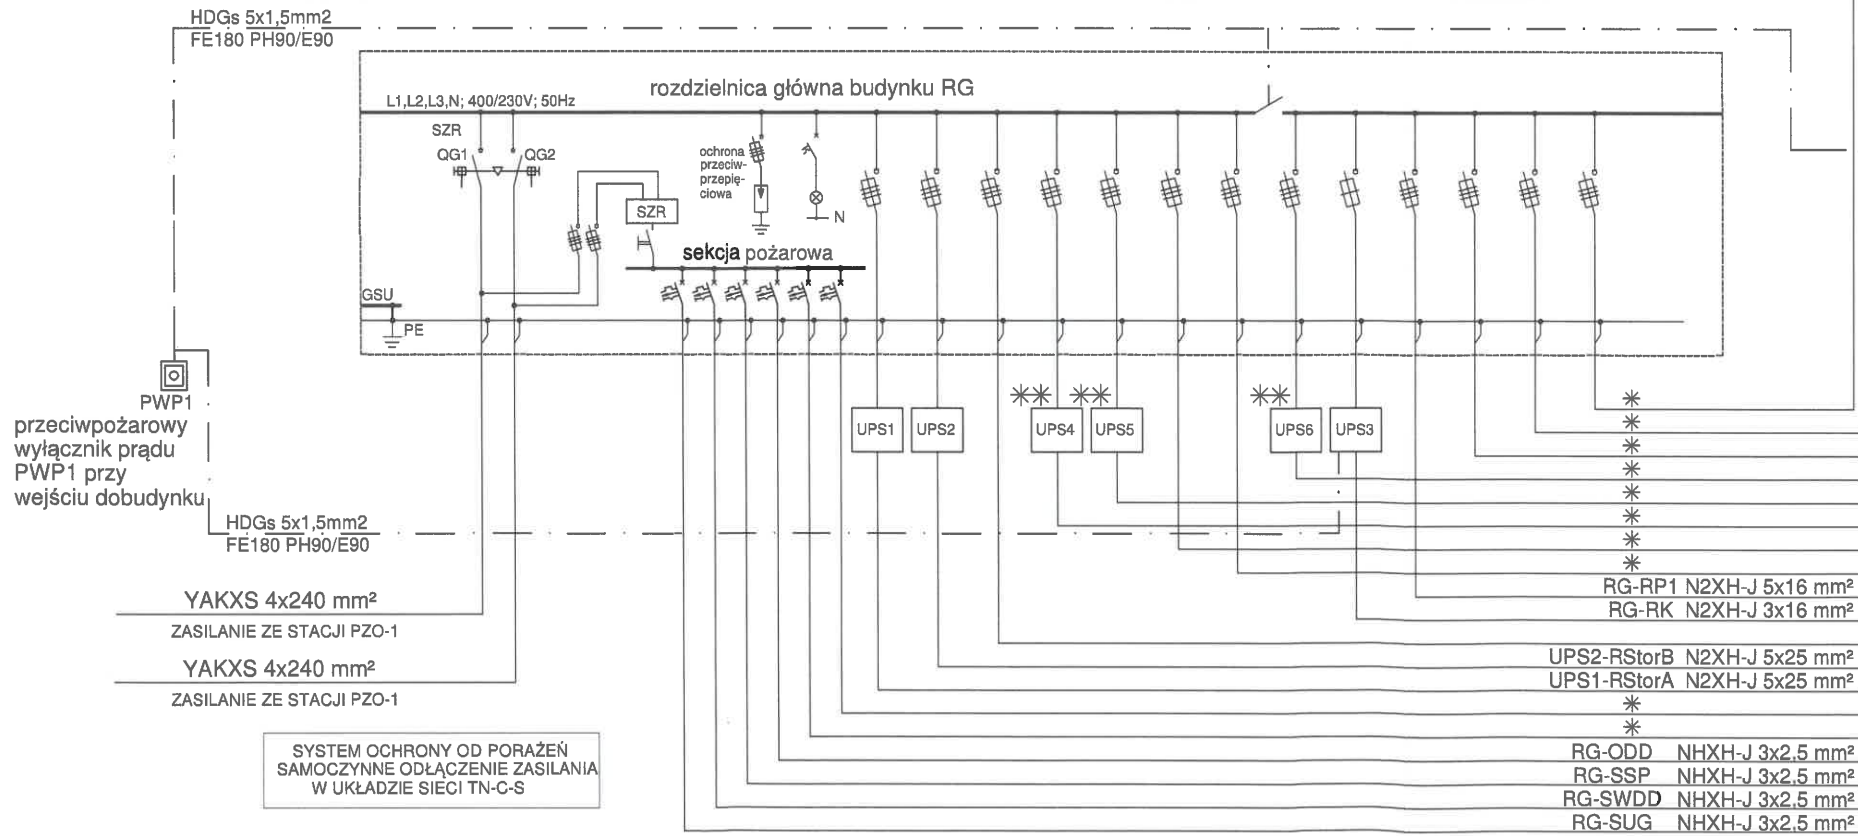

* uwaga: kable zasilające rozdzielnicze obiektowe drugiego etapu budowy należy dobrać po docelowym zbilansowaniu odbiorów 2 etapu

** uwaga: wyłączenie pożarowe UPS4, UPS5, UPS6 wykonać w drugim etapie budowy i uzgodnić z rzeczoznawcą ppoż

II ETAP INWESTYCJI

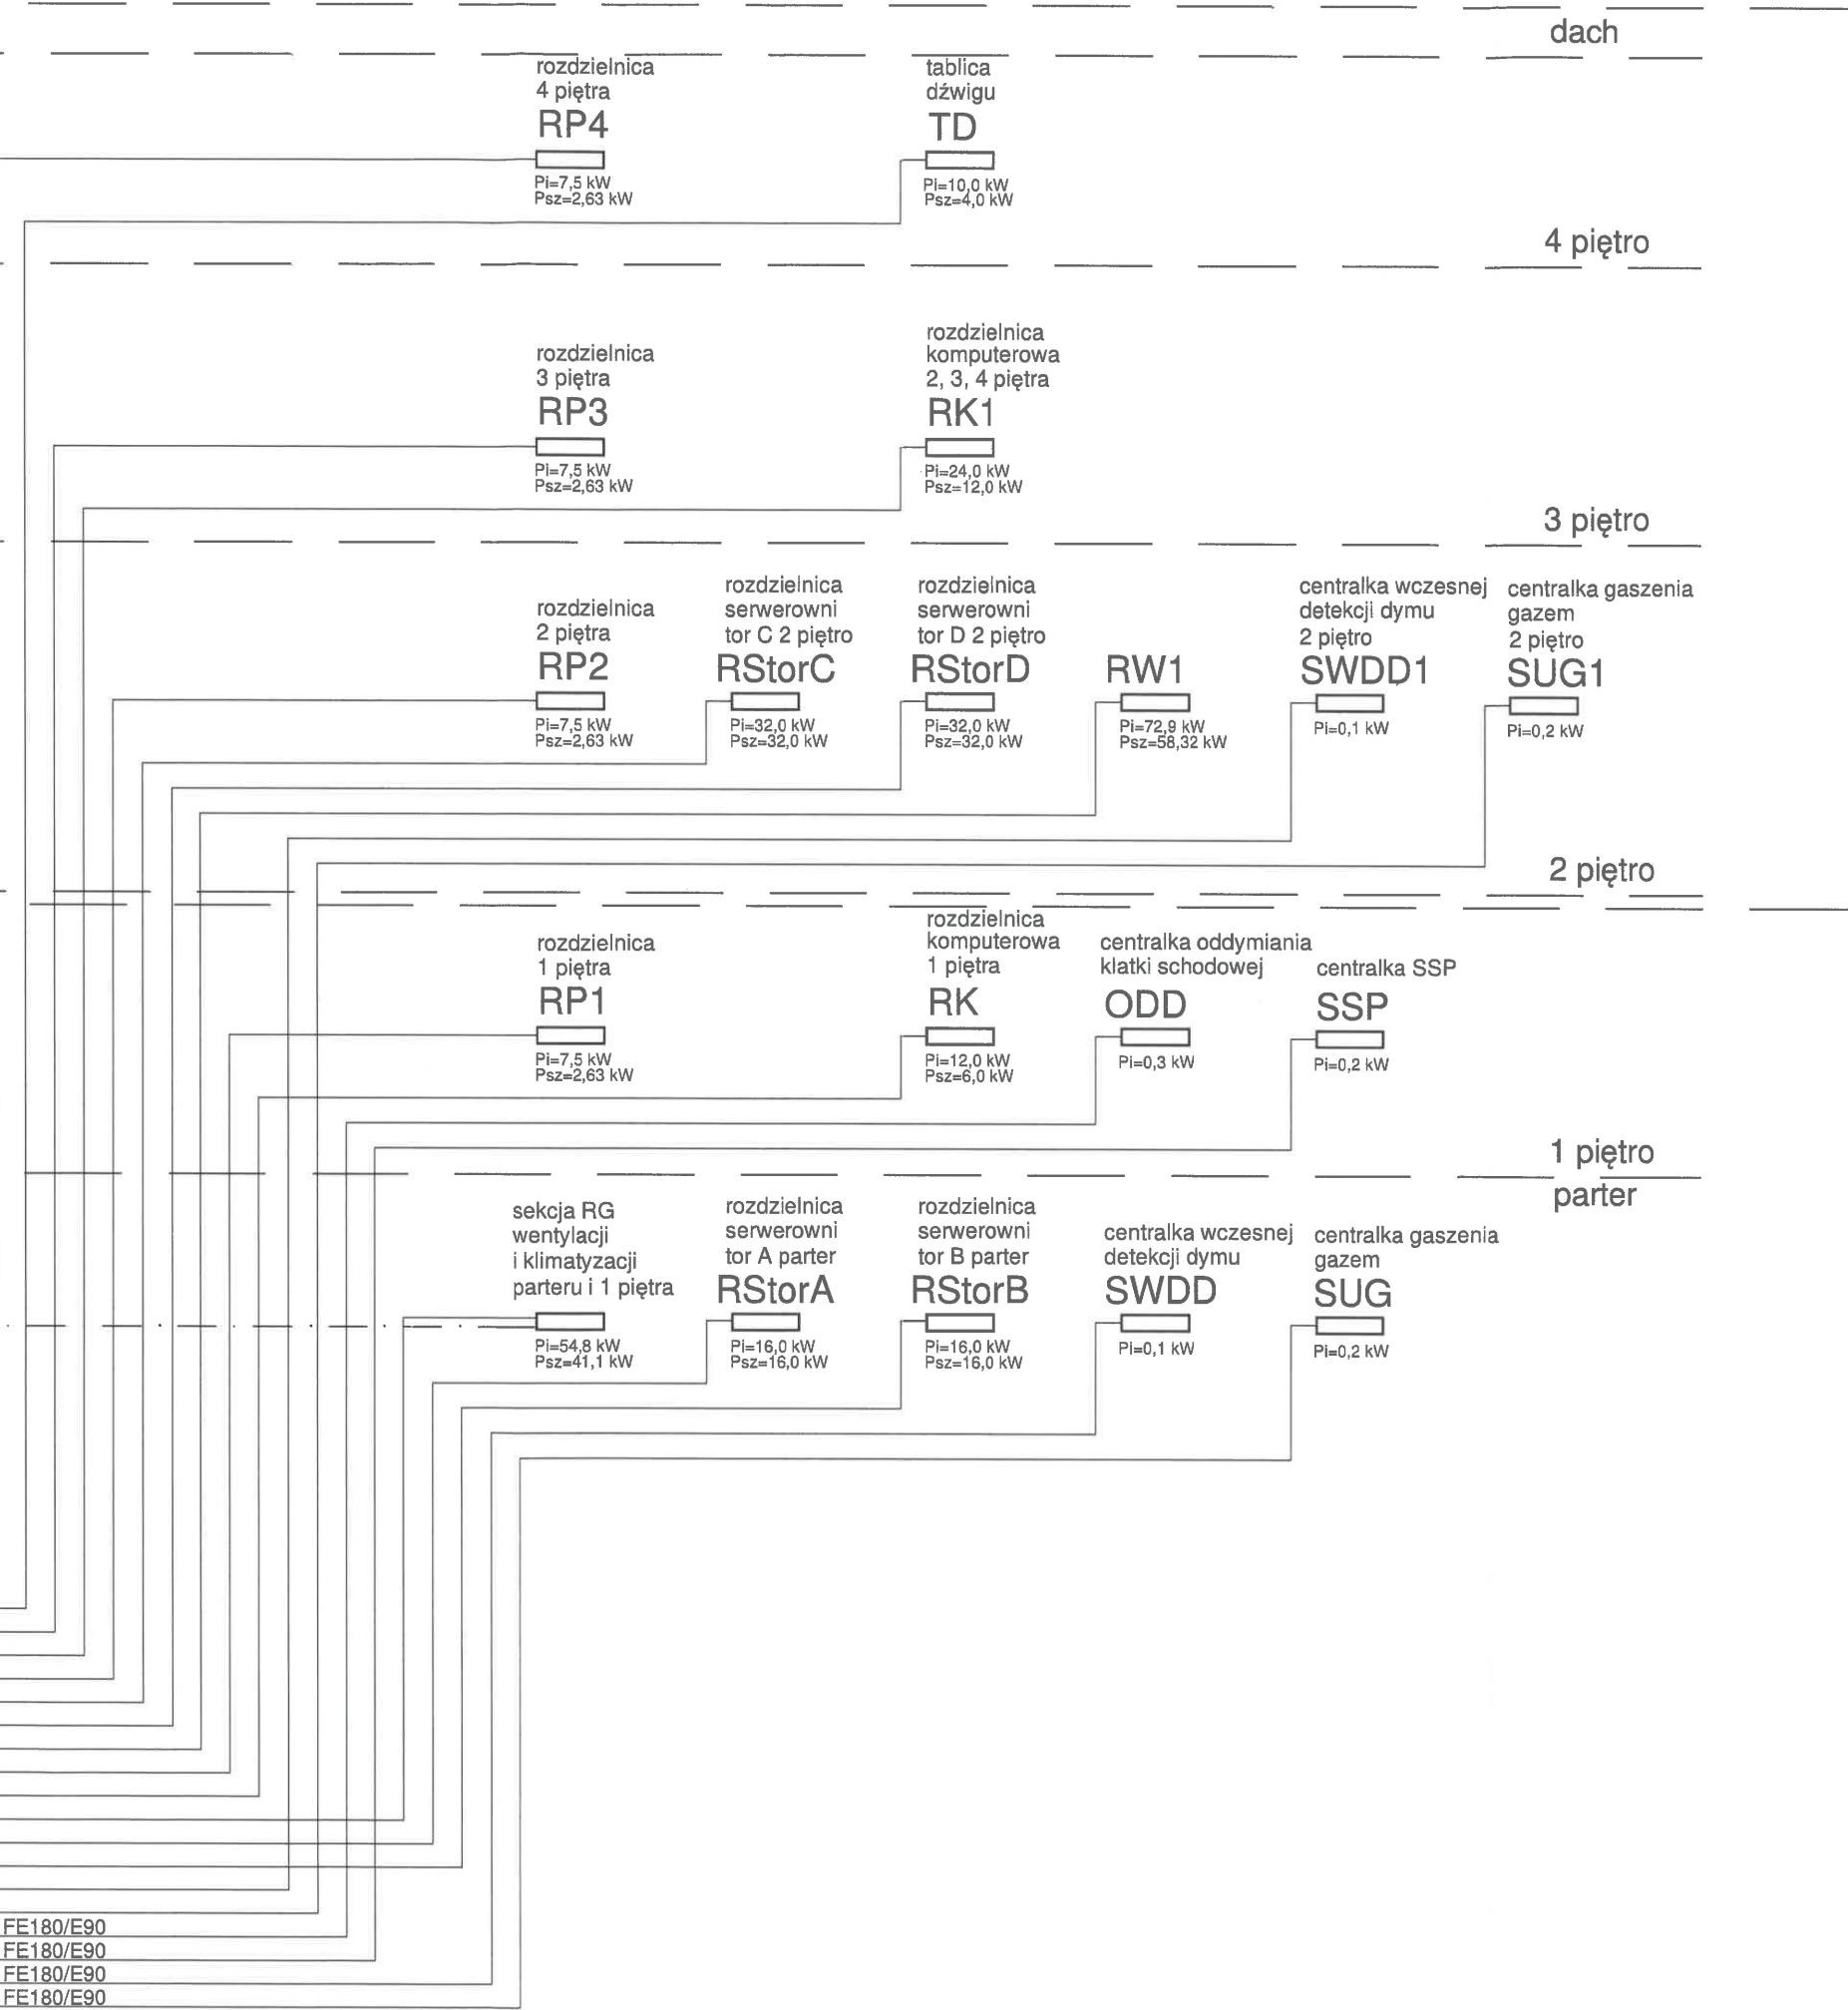

DOKUMENTACJA
POWYKONAWCZA

UPRAWNIENIA BUDOWLANE
MAZ/0194/MDE/18
do kierowania robotami instalacji
i urządzeń elektrycznych bez ograniczeń
mgr inż. Rafał Wiczorek

	Climatic Sp. z o. o. Sp. k. Reguły, ul. Żytnia 6 tel. 22 753-27-00, fax 22 735-27-01 www.climatic.pl email: climatic@climatic.pl	
Faza:	PROJEKT TECHNICZNY	
Branża:	INSTALACJE ELEKTRYCZNE	
Nazwa zamierzenia budowlanego:	Budowa budynku serwerowni głównej w systemie modułowym wraz z zagospodarowaniem terenu i infrastrukturą towarzyszącą	
Adres:	ul. Wołoska 137, Warszawa, działka nr 8/7, obręb 0116	
Inwestor:	Centralny Szpital Kliniczny MSWiA, ul. Wołoska 137, 02-507 Warszawa	
Tytuł rys.:	Schemat ideowy zasilania	
Projektant:	mgr inż. Urszula Sadowska upr. nr MAZ/0434/POOE/06 w specjalności instalacyjnej do projektowania bez ograniczeń	
Zespół proj.:	mgr inż. Mateusz Grabiwoda	
Sprawdzający:	mgr inż. Włodzimierz Turyk upr. nr MAZ/0073/PBE/20 w specjalności instalacyjnej do projektowania bez ograniczeń	
Data sporządzenia:	18.08.2022 aktualizacja 12.04.2023	
Skala:	Nr rys.:	SER-PT-IE-15
1 : 100		