


# RStorA

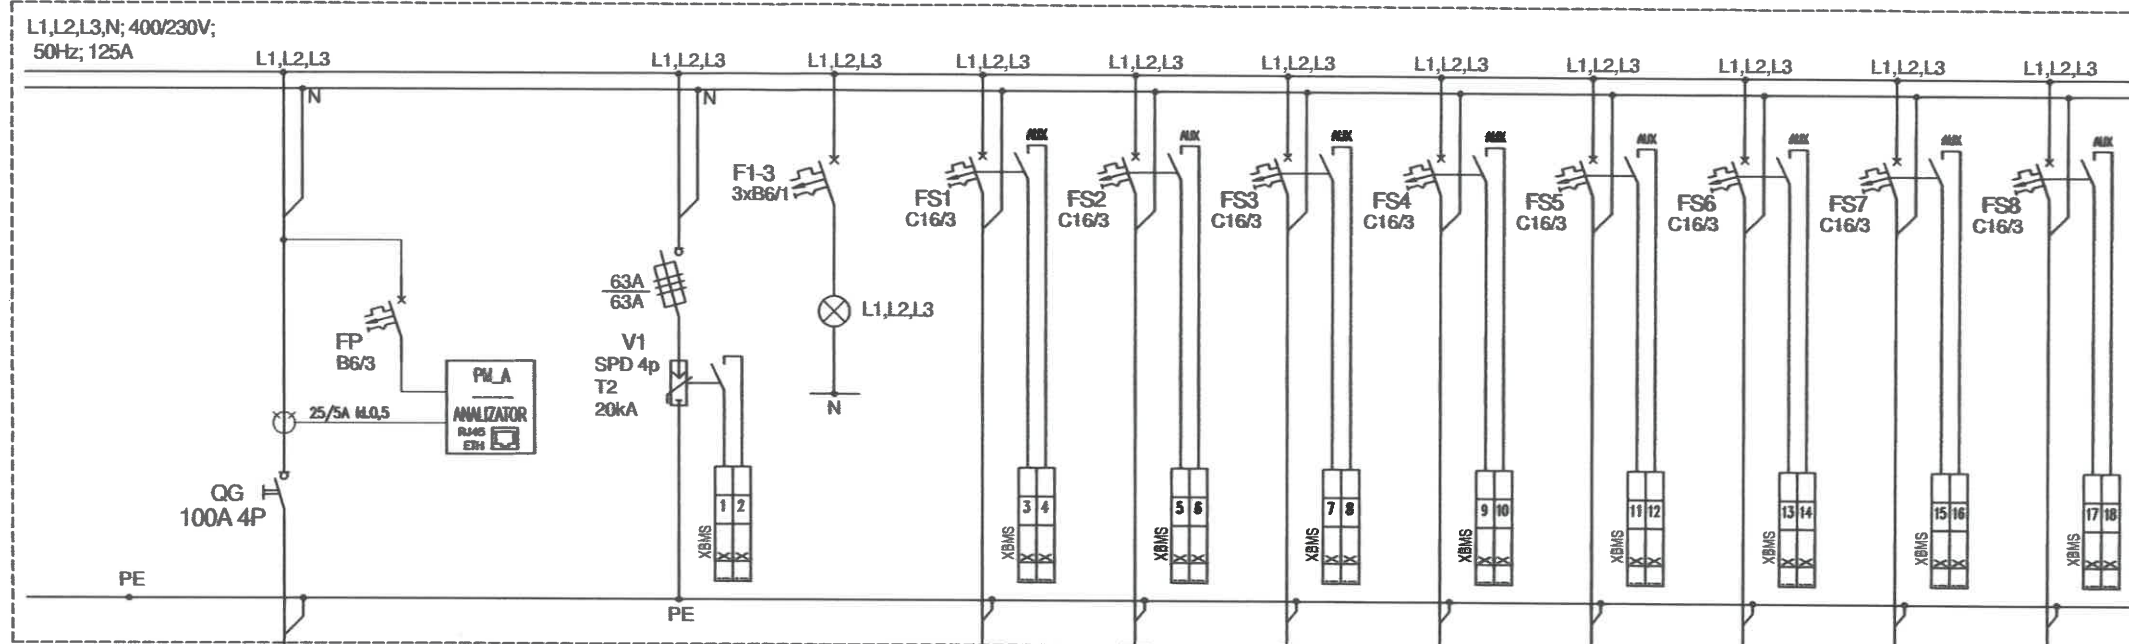

Obwód	RG-RStorA	-
Moc zainstalowana P <sub>i</sub> [kW]	16,0	-
Nazwa odbiornika	zasilanie rozdzielnic serwerowni z RStorA	Analizator parametrów sieci
Nr pomieszczenia	RG/UPS	

-	-	GS1A	GS2A	GS3A	GS4A	GS5A	GS6A	GS7A	GS8A
-	-	2,0	2,0	2,0	2,0	2,0	2,0	2,0	2,0
ochrona przeciwprzepięciowa	kontrola napięcia	RACK nr 1	RACK nr 2	RACK nr 3	RACK nr 4	RACK nr 5	RACK nr 6	RACK nr 7	RACK nr 8
		0.01	0.01	0.01	0.01	0.01	0.01	0.01	0.01

UKŁAD SIECI: TN-S  
 OCHRONA PRZECIWPORAŻENIOWA: SAMOCZYNNIE SZYBKIE WYŁĄCZENIE  
 MOC ZAINSTALOWANA: P<sub>i</sub>=16 kW  
 MOC SZCZYTOWA ZAPOTRZEBOWANA: P<sub>sz</sub>=16 kW  
 WSPÓŁCZYNNIK JEDNOCZESNOŚCI: k<sub>z</sub>=1  
 ZDOLNOŚĆ ZWARCIOWA APARATÓW: 6kA  
 REZERWA MIEJSCA POD ROZBUDOWĘ: 25%

ROZDZIELNICĘ RStorA WYKONAĆ W TYPOWEJ OBUDOWIE  
 NATYNKOWEJ Z DRZWICZKAMI, PRZYSTOSOWANEJ DO  
 APARATURY MODUŁOWEJ  
 WYPROWADZENIE KABLA ZASILAJĄCEGO I ODPLYWÓW  
 OD GÓRY

DOKUMENTACJA  
POWYKONAWCZA

UPRAWNIENIA BUDOWLANE  
 MAZ/0194/WBE/18  
 do kierowania robotami instalacji  
 i urządzeń elektrycznych bez ograniczeń  
 mgr inż. Rafał Wieczorek

Climatic	Climatic Sp. z o. o. Sp. k. Reguły, ul. Żytnia 6 tel. 22 753-27-00, fax 22 735-27-01 www.climatic.pl email: climatic@climatic.pl
Faza:	PROJEKT TECHNICZNY
Branża:	INSTALACJE ELEKTRYCZNE
Nazwa zamierzenia budowlanego:	Budowa budynku serwerowni głównej w systemie modułowym wraz z zagospodarowaniem terenu i infrastrukturą towarzyszącą
Adres:	ul. Wołoska 137, Warszawa, działka nr 8/7, obręb 0116
Inwestor:	Centralny Szpital Kliniczny MSWiA, ul. Wołoska 137, 02-507 Warszawa
Tytuł rys.:	Schemat rozdzielnic RStorA
Projektant:	mgr inż. Urszula Sadowska upr. nr MAZ/0434/POOE/06 w specjalności instalacyjnej do projektowania bez ograniczeń
Zespół proj.:	mgr inż. Mateusz Grabiwoda
Sprawdzający:	mgr inż. Włodzimierz Tunyk upr. nr MAZ/0073/PBE/20 w specjalności instalacyjnej do projektowania bez ograniczeń
Data sporządzenia:	18.08.2022 aktualizacja 14.04.2023
Skala:	Nr rys.:

SER-PT-IE-11