


ZASADY WYKORZYSTANIA PROJEKTU:  
Niniejsza dokumentacja projektowa może być wykorzystana z zachowaniem przepisów Ustawy z dnia 4 lutego 1994 r. o prawie autorskim i prawach pokrewnych (tekst jednolity: Dz.U. 2016 poz. 1191). Wszelkie zmiany w projekcie i na etapie realizacji muszą być wcześniej skonsultowane i zaakceptowane przez Projektanta.

- UWAGI:
1. Przed przystąpieniem do prac wszystkie wymiary należy sprawdzić w naturze
  2. Przed przystąpieniem do robót sprawdzić w odpowiednich projektach branżowych roboty związane. Ewentualne wady koordynacji przedstawić nadzorowi autorskiemu przed przystąpieniem do robót. Przeprowadzenie robót w przypadku stwierdzenia wad koordynacji jest zabronione.
  3. Wszelkie zmiany, które wykonawca zdecydował się wprowadzić, również te które służą jedynie zmianie technologii winny być przedstawione nadzorowi autorskiemu.

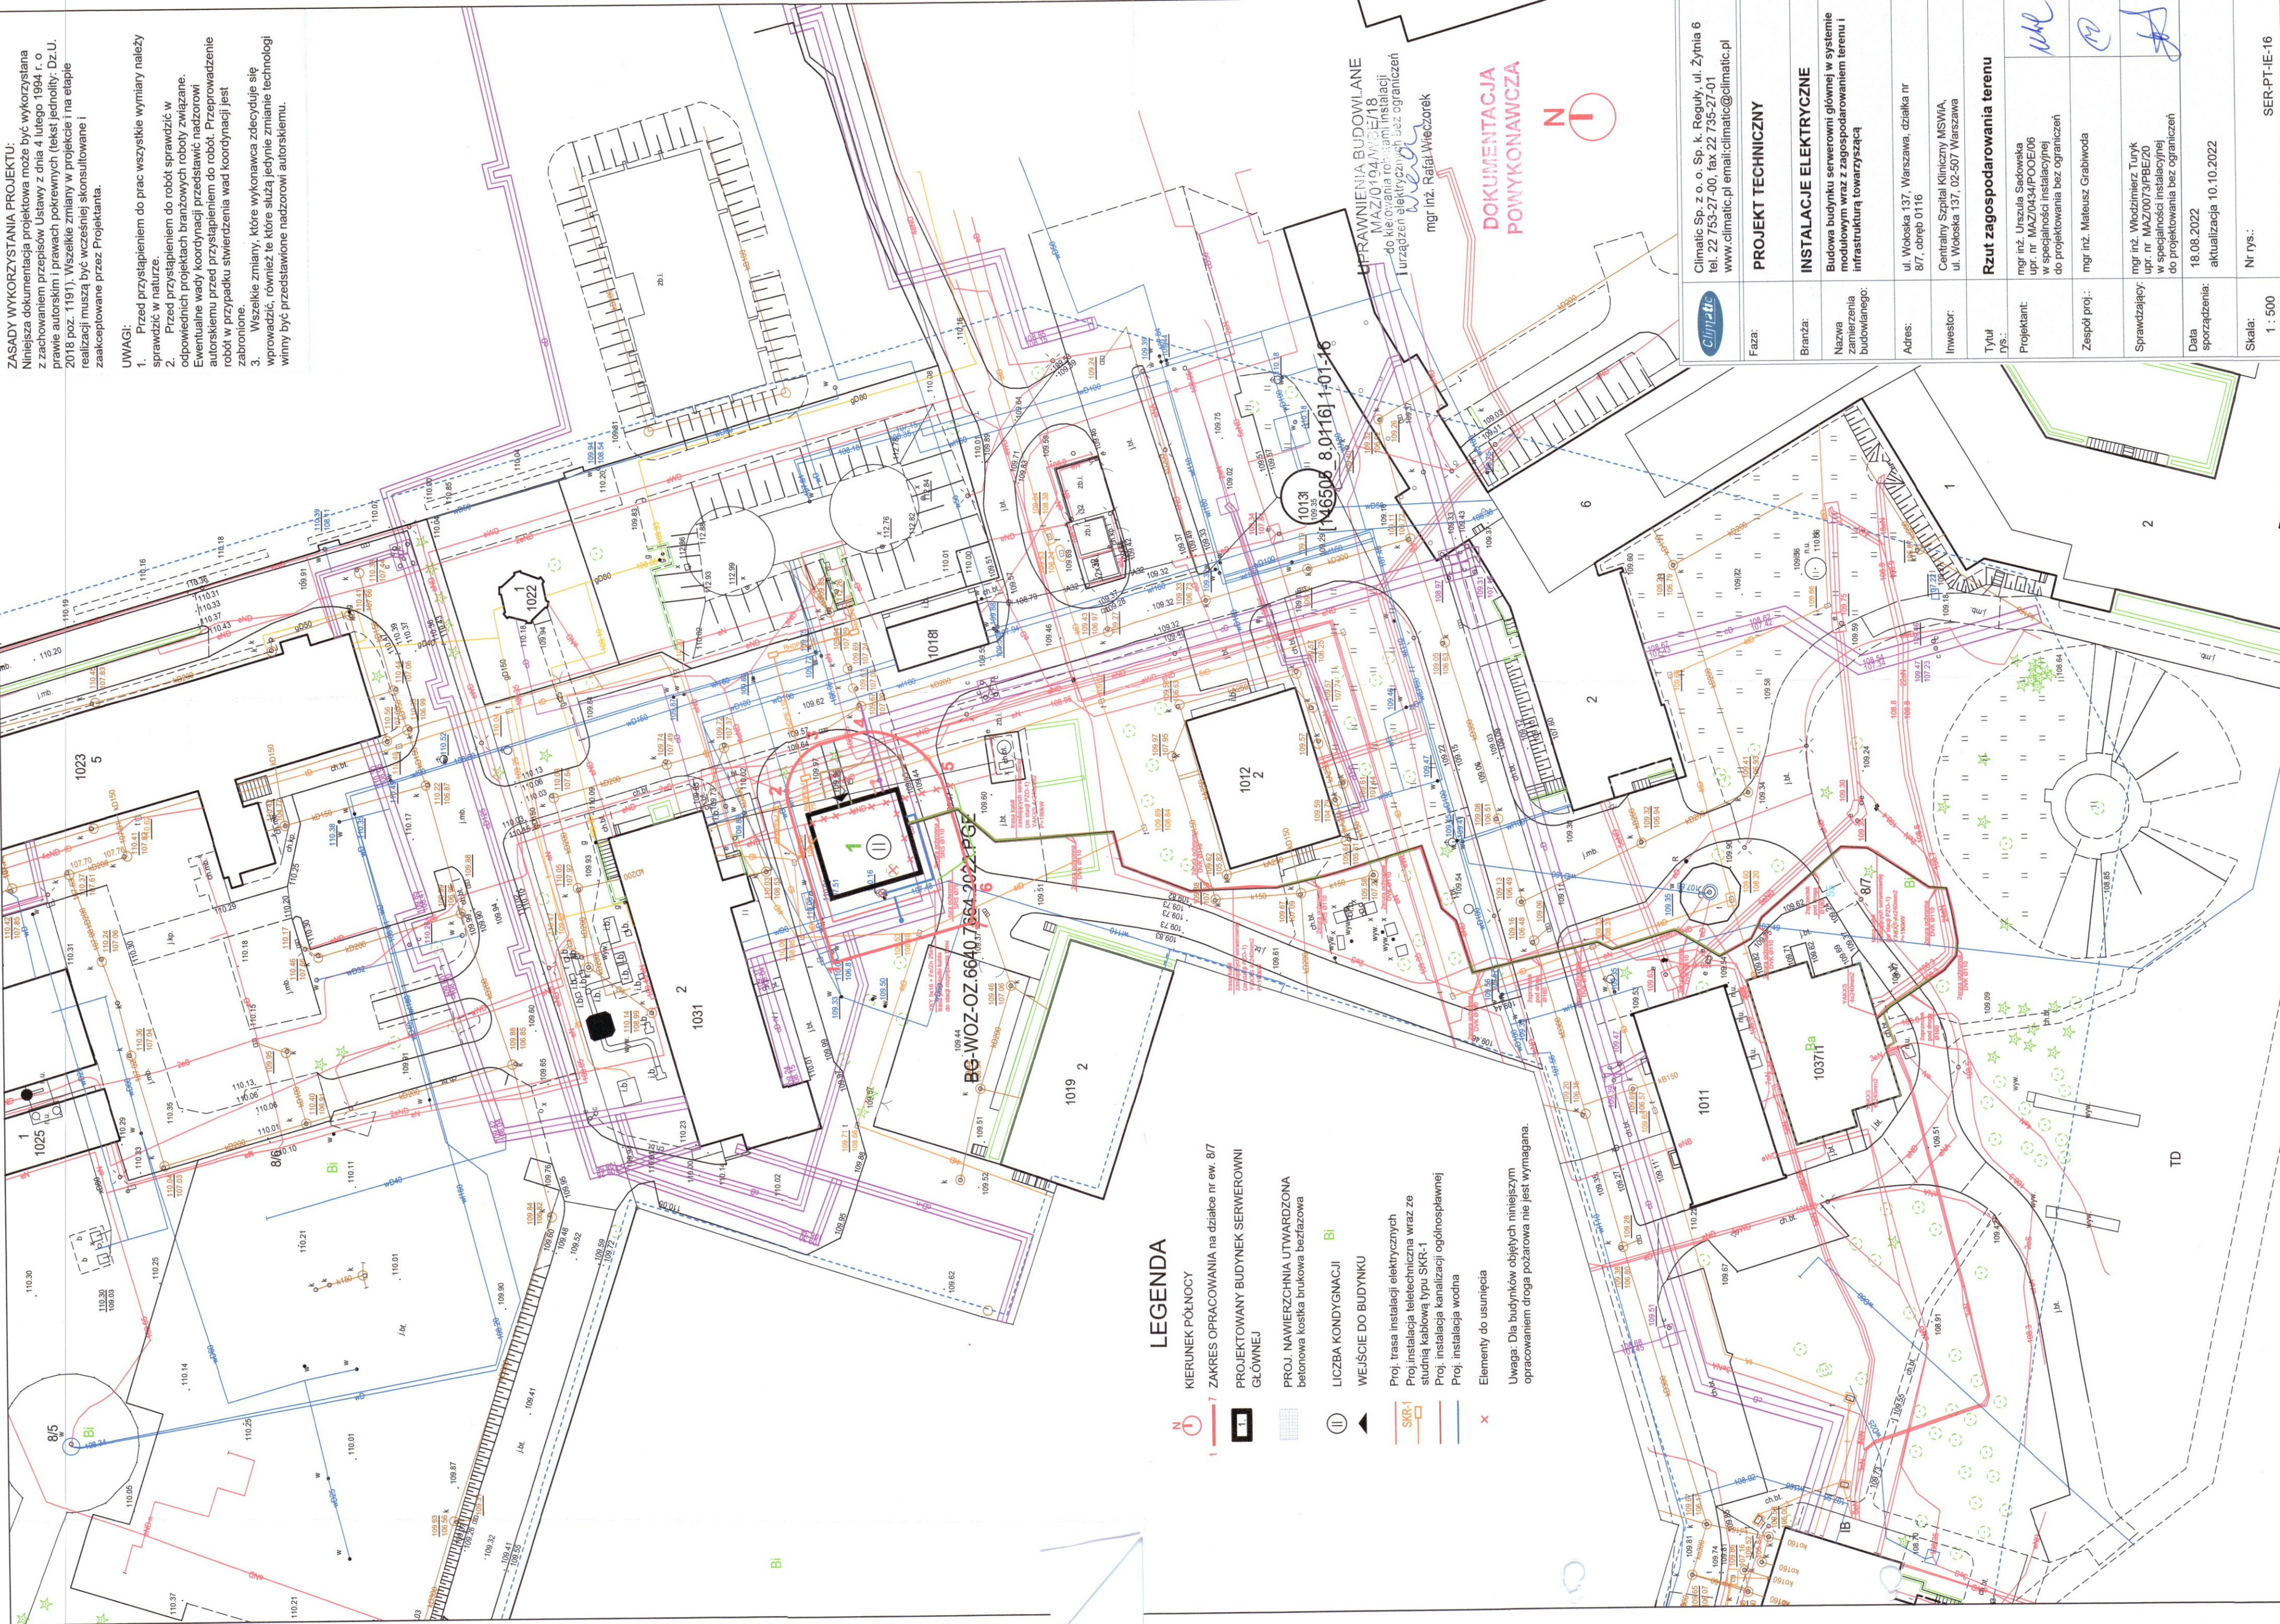

## LEGENDA

- KIERUNEK PÓŁNOCY
- 1 7 ZAKRES OPRACOWANIA na działce nr ew. 8/7
- PROJEKTOWANY BUDYNEK SERWEROWNI GŁÓWNEJ
- PROJ. NAWIERZCHNIA UTWORZONA betonowa kostka brukowa bezazowa
- LICZBA KONDYGNACJI BI
- WEJŚCIE DO BUDYNKU
- Proj. trasa instalacji elektrycznych
- Proj. instalacja teletechniczna wraz ze studnią kablową typu SKR-1
- Proj. instalacja kanalizacji ogólnospławnej
- Proj. instalacja wodna
- Elementy do usunięcia
- Uwaga: Dla budynków objętych niniejszym opracowaniem droga pożarowa nie jest wymagana.

UPRAWNIENIA BUDOWLANE  
MAZIO.04.AW.03.18  
do kierowania robotami instalacji  
i urządzeń elektrycznych bez ograniczeń  
mgr inż. Rafał Węgrzyn

DOKUMENTACJA  
POWYKONAWCZA



	Climate Sp. z o.o. Sp. k. Reguły, ul. Żymia 6 tel. 22 753-27-00, fax 22 735-27-01 www.climate.pl email: climate@climate.pl
Faza:	PROJEKT TECHNICZNY
Branża:	INSTALACJE ELEKTRYCZNE
Nazwa zamierzenia budowlanego:	Budowa budynku serwerowni głównej w systemie modułowym wraz z zagospodarowaniem terenu i infrastrukturą towarzyszącą
Adres:	ul. Woloska 137, Warszawa, działka nr 8/7, obręb 0116
Inwestor:	Centralny Szpital Kliniczny MSWiA, ul. Woloska 137, 02-507 Warszawa
Tytuł	Rzut zagospodarowania terenu
Dys.:	mgr inż. Urszula Sadowska upr. nr MAZ/0434/POE/06 w specjalności instalacyjnej do projektowania bez ograniczeń
Projektant:	mgr inż. Mateusz Grabiwoda
Zespół proj.:	
Sprawdzający:	mgr inż. Włodzimierz Turyk upr. nr MAZ/0073/PBE/20 w specjalności instalacyjnej do projektowania bez ograniczeń
Data sporządzenia:	18.08.2022 aktualizacja 10.10.2022
Skala:	Nr rys.: 1 : 500
	SER-PT-IE-16