


A1

UKŁAD SIECI DOSTAWY PRZECIWPĄNIENIOWA II KLASA IZOLACJI POŁĄCZENIA WYMIENNICZE

UKŁAD SIECI DOSTAWY PRZECIWPĄNIENIOWA II KLASA IZOLACJI POŁĄCZENIA WYMIENNICZE

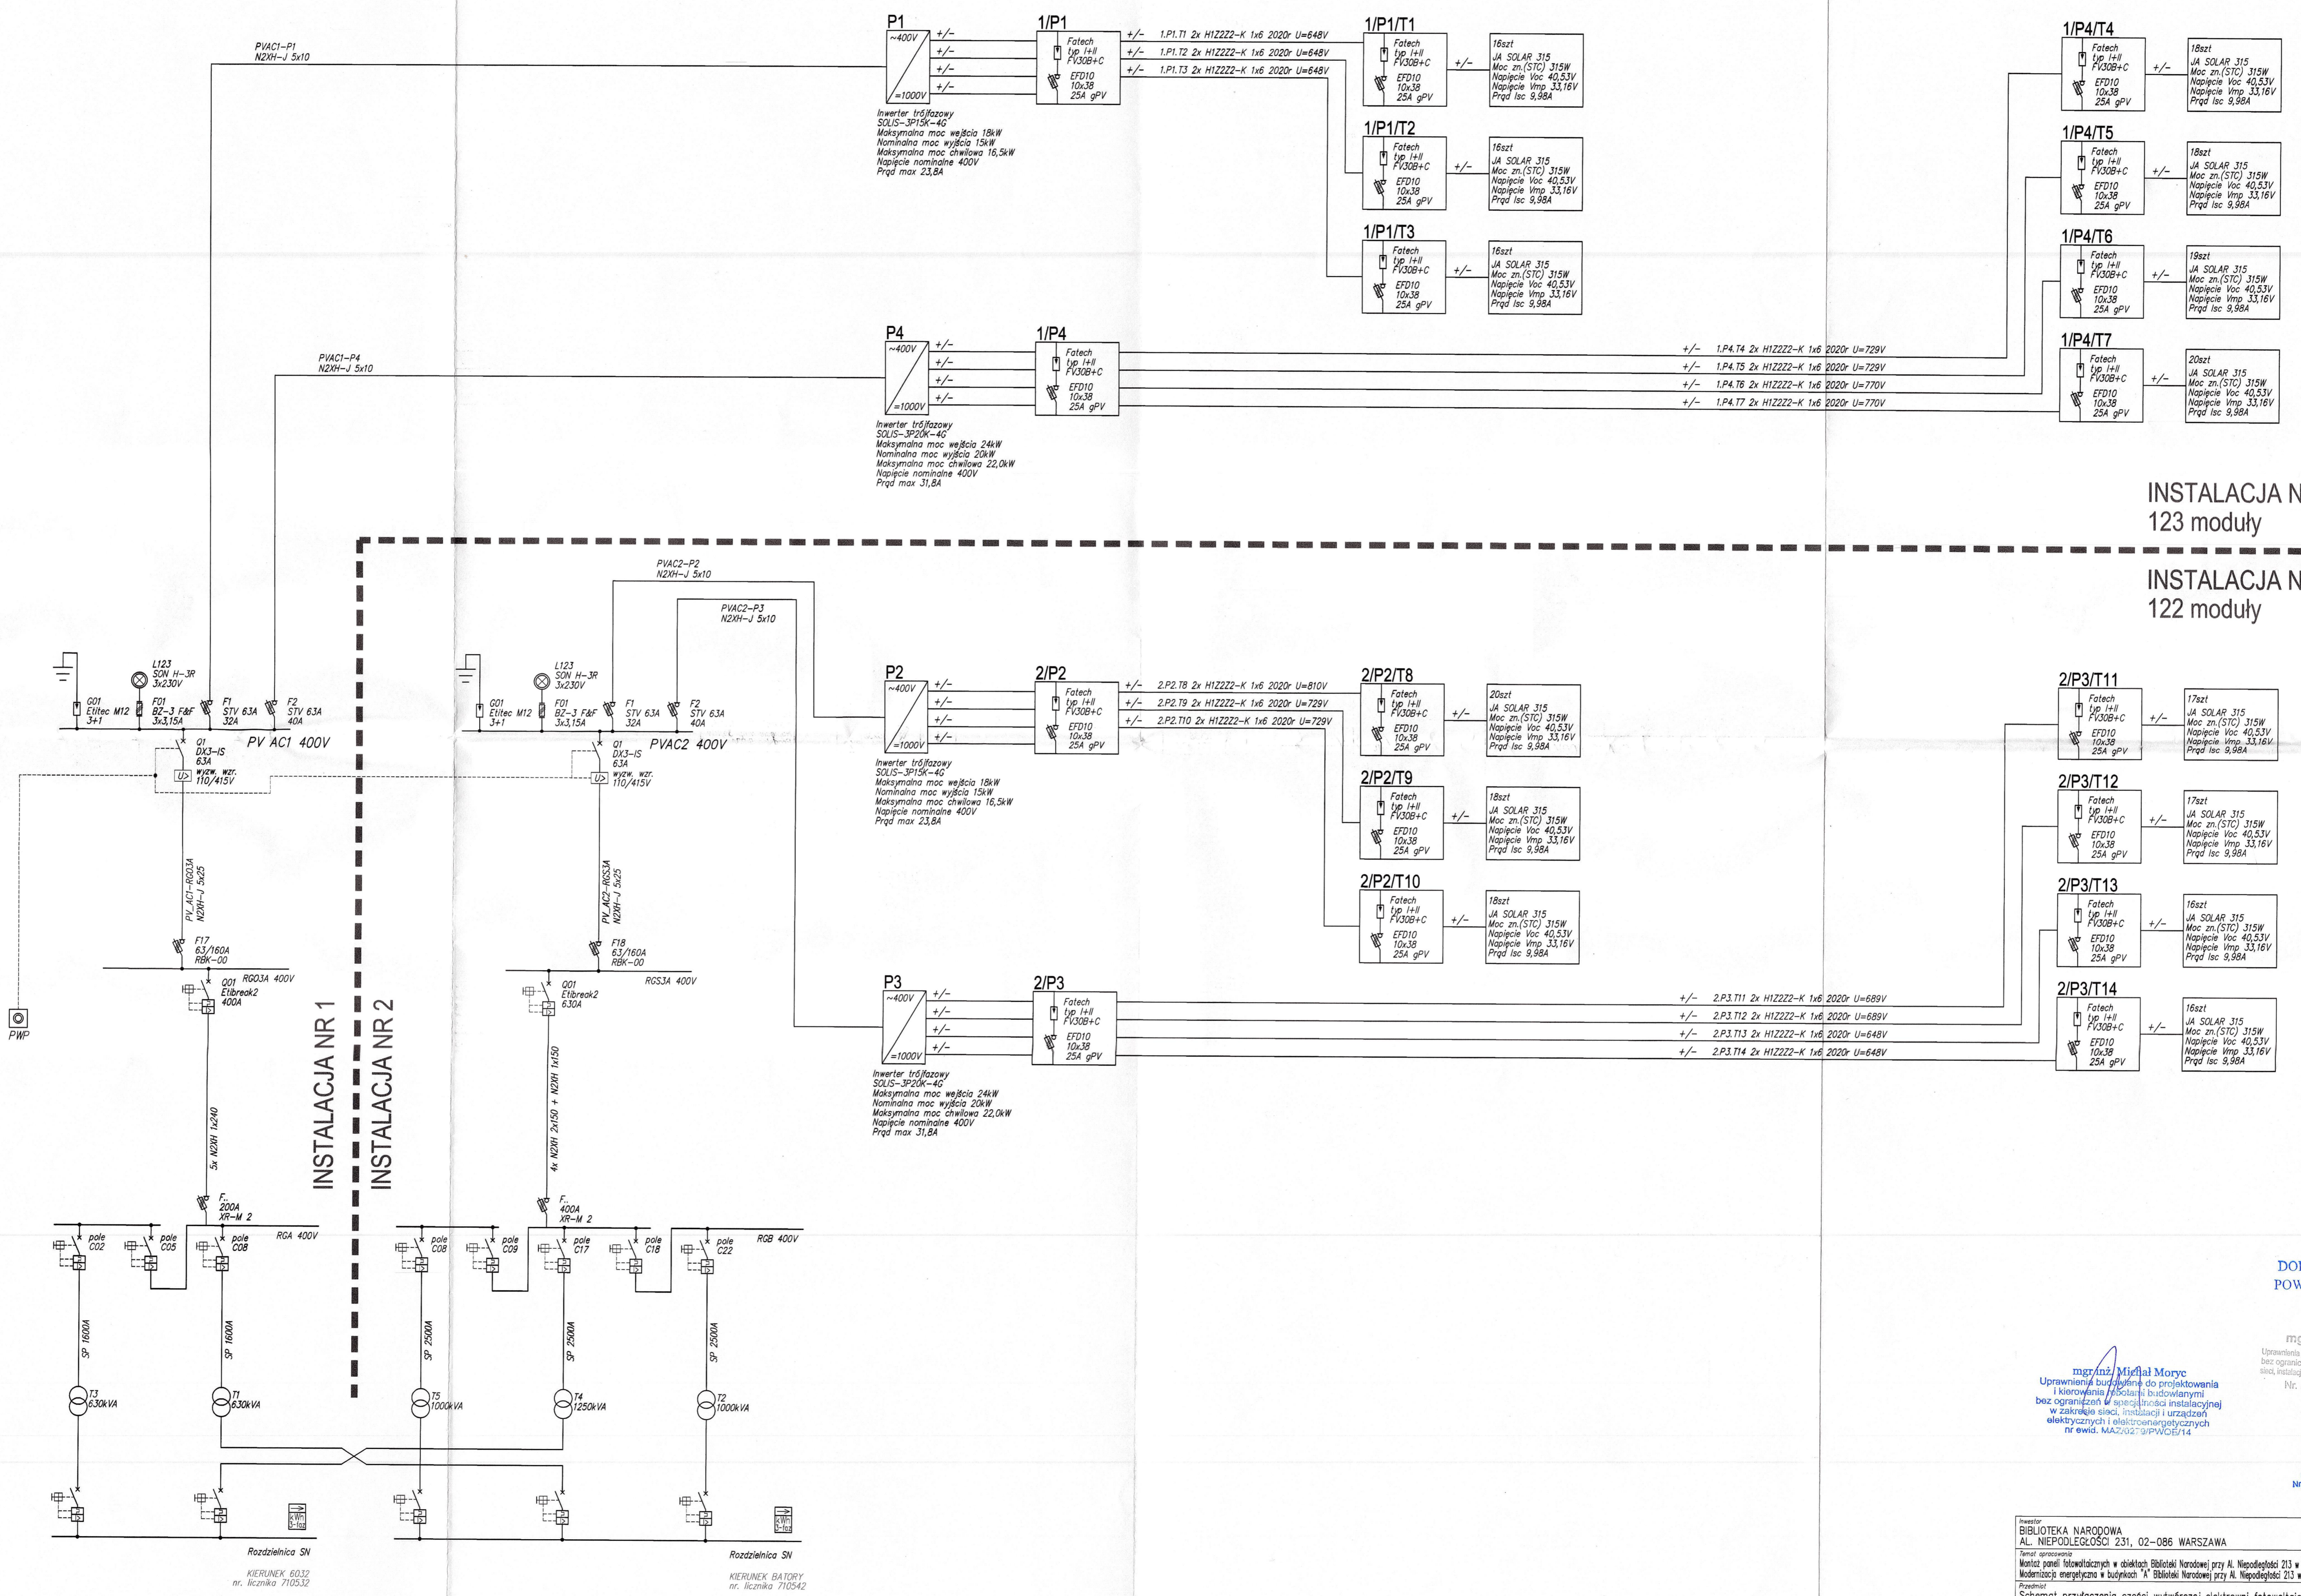

MATERIAŁ ZOSTAŁ WYBUDOWANY NA BUDOWIE BIBLIOTEKI NARODOWA

INSTALACJA NR 1
123 moduły
INSTALACJA NR 2
122 moduły

DOKUMENTACJA POWYKONAWCZA

mgr inż. Michał Moryc
mgr inż. Konrad Graboś
mgr inż. Leszek Kosiński

Projektant	Michał Moryc	MAZ/0279/PWOE/14	nr. 14	E-1
Funkcja	Imię i Nazwisko	Nr. uprawnień	Podpis	data 04.2020