




KLATKA SCHODOWA BUDYNEK B

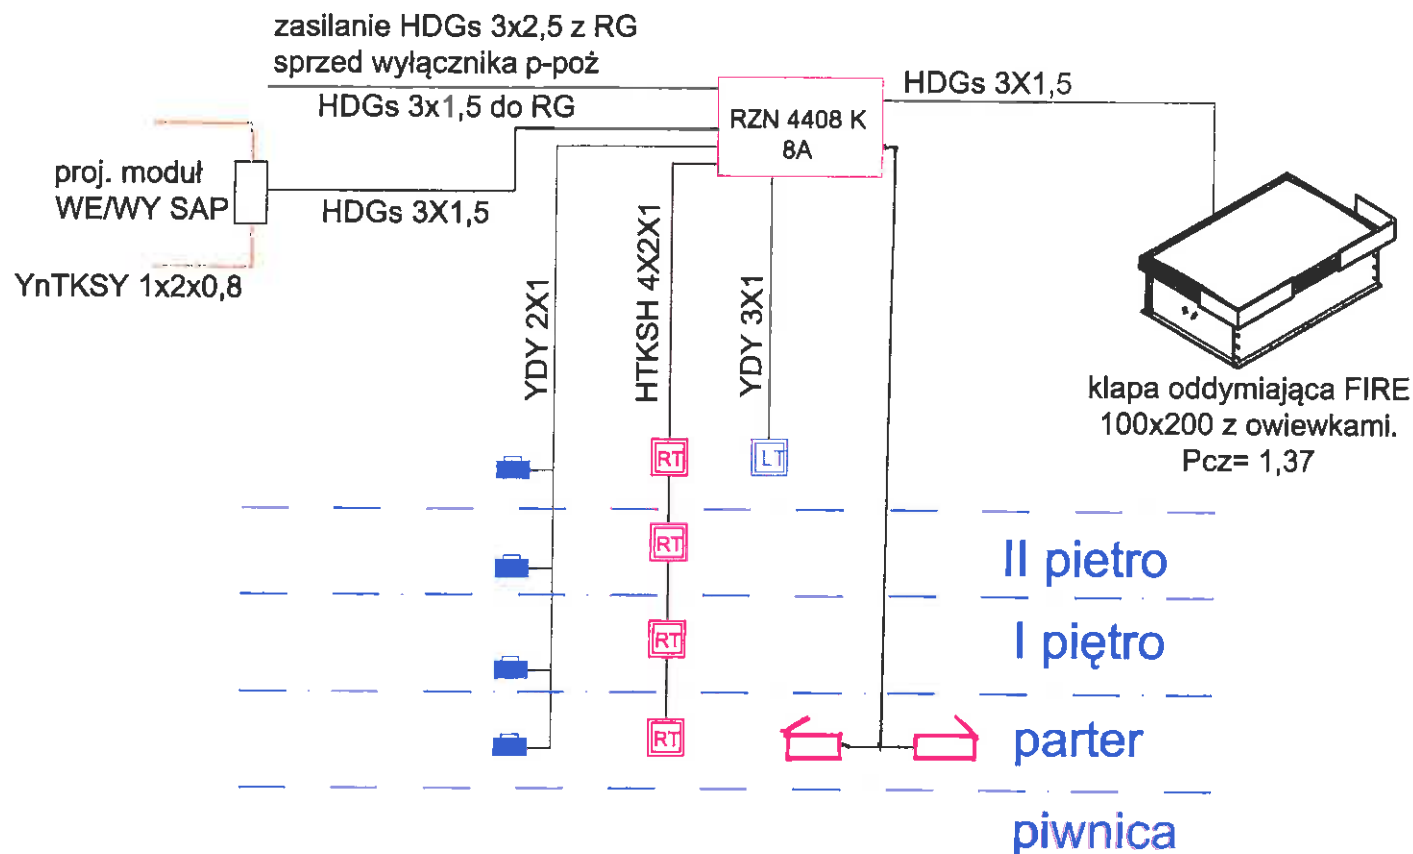

GRANICA STREF BUDYNKU A/B

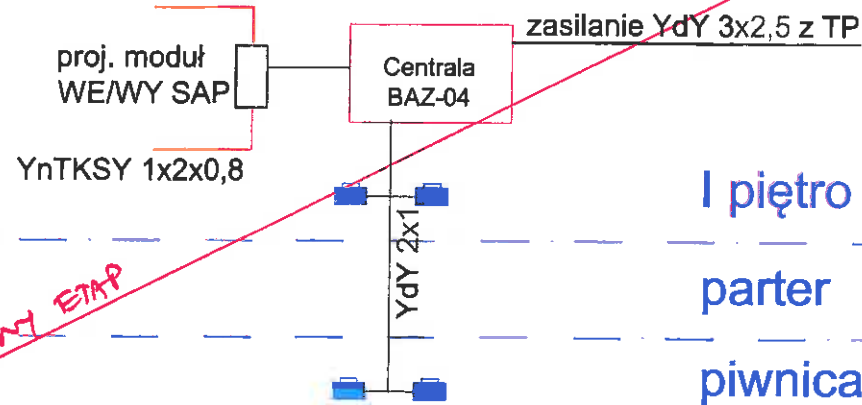

KLATKA SCHODOWA BUDYNEK A

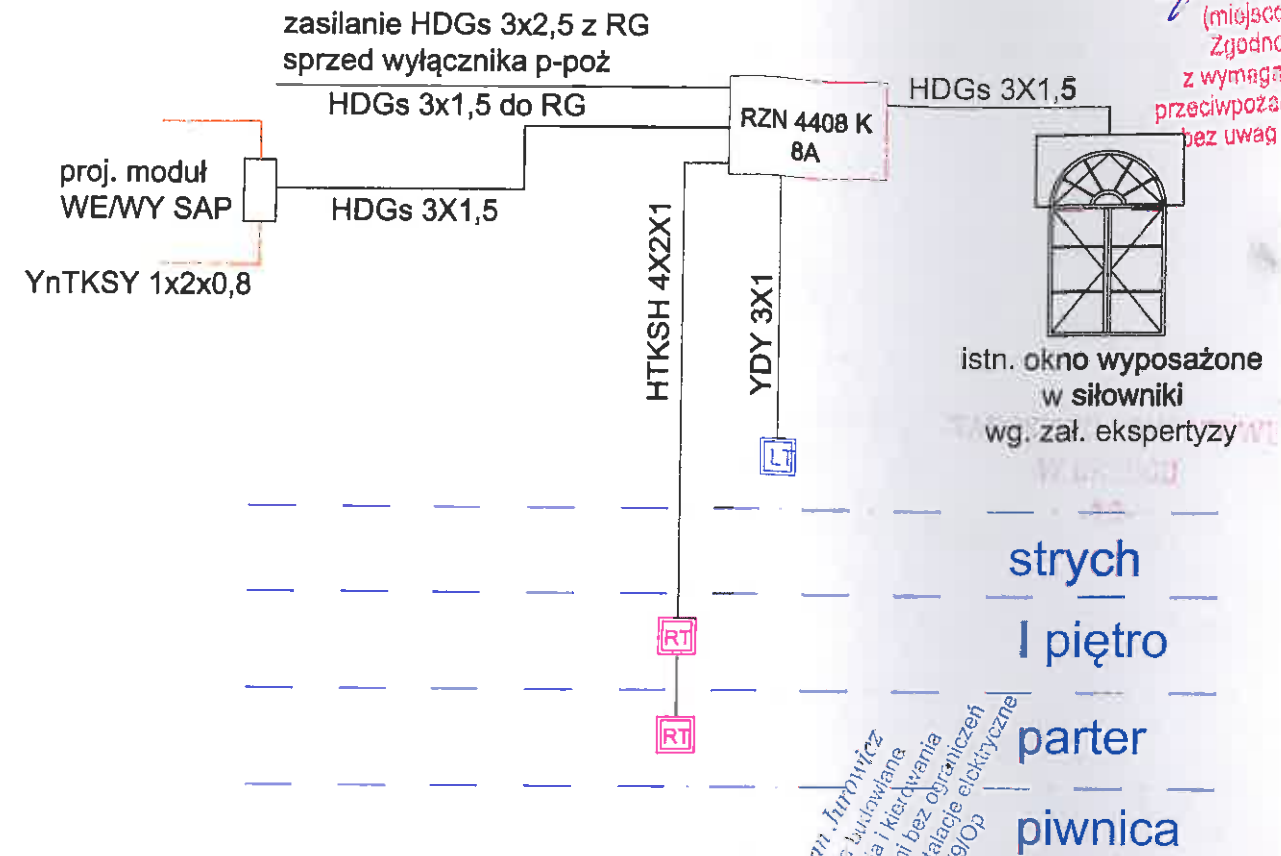

PRZECIWOPOŻAROWYCH
DO SPRAW ZABEZPIECZENIA
PRZECIWOPOŻAROWYCH
mgr inż. Jan Kotulski nr. 414/99
Opole 17.08.2011
(miejscowość, data)
Zgodność projektu
z wymaganiami ochrony
przeciwpożarowej stwierdzam
bez uwag z uwagami

DOKUMENTACJA POWYKONAWCZA

~~KIEROWNIK BUDOWY~~

mgr inż. Mikołaj Poluszyński
NR UPR. OPL/1090/OVOK/15

INSPEKTOR NADZORU W Z.O.P.O. OPOLE
TRZYMACZKA ELEKTROMAGNETYCZNY
mgr inż. Jan Sadowski
uprawnienia budowlane nr 224789/Oo
zezwolenie W.O.P.B. Zabytków nr 3307
przynależność do G.O.L.I.B. nr OP/1006/1987

T'Graf
Mikołaj Poluszyński 45-027 OPOLE UL. OSMANCZYKA 16
Gmina Brzeg , ul. Robotnicza 12, 49-300 Brzeg

**PROJEKT PRZEBUDOWY BUDYNKU URZĘDU MIASTA W BRZEGU,
W CELU WYKONANIA ZABEZPIECZEŃ PRZECIWOPOŻAROWYCH**

Inż. Danuła Bobrowska

138/86/OP

mgr inż. Gerard Mainka

275/92/OP

SCHEMAT INSTALACJI

OWOZ	DATA	ANOTACJA	SKALA	TYTUŁ TECHNICZNY
ELEKTRYCZNA	SIERPIEŃ 2020	PROJEKT BUDOWLANY	1:100	E-4