


ZESPÓŁ BUDYNKÓW URZĘDU MIASTA W BRZEGU

49-300 BRZEG, ul. ROBOTNICZA 12
Inwestor: URZĄD MIASTA W BRZEGU
49-300 BRZEG, ul. ROBOTNICZA 12

PRZECIWPÓŻAROWYCH
DO SPRAW ZABEZPIECZENIA
mgr inż. Jan Sadowski
opieka 18.10.17
(miejscowość, data)
Zgodność projektu
z wymaganiami ochrony
przeciwpożarowej stwierdzam
bez uwag z uwagami

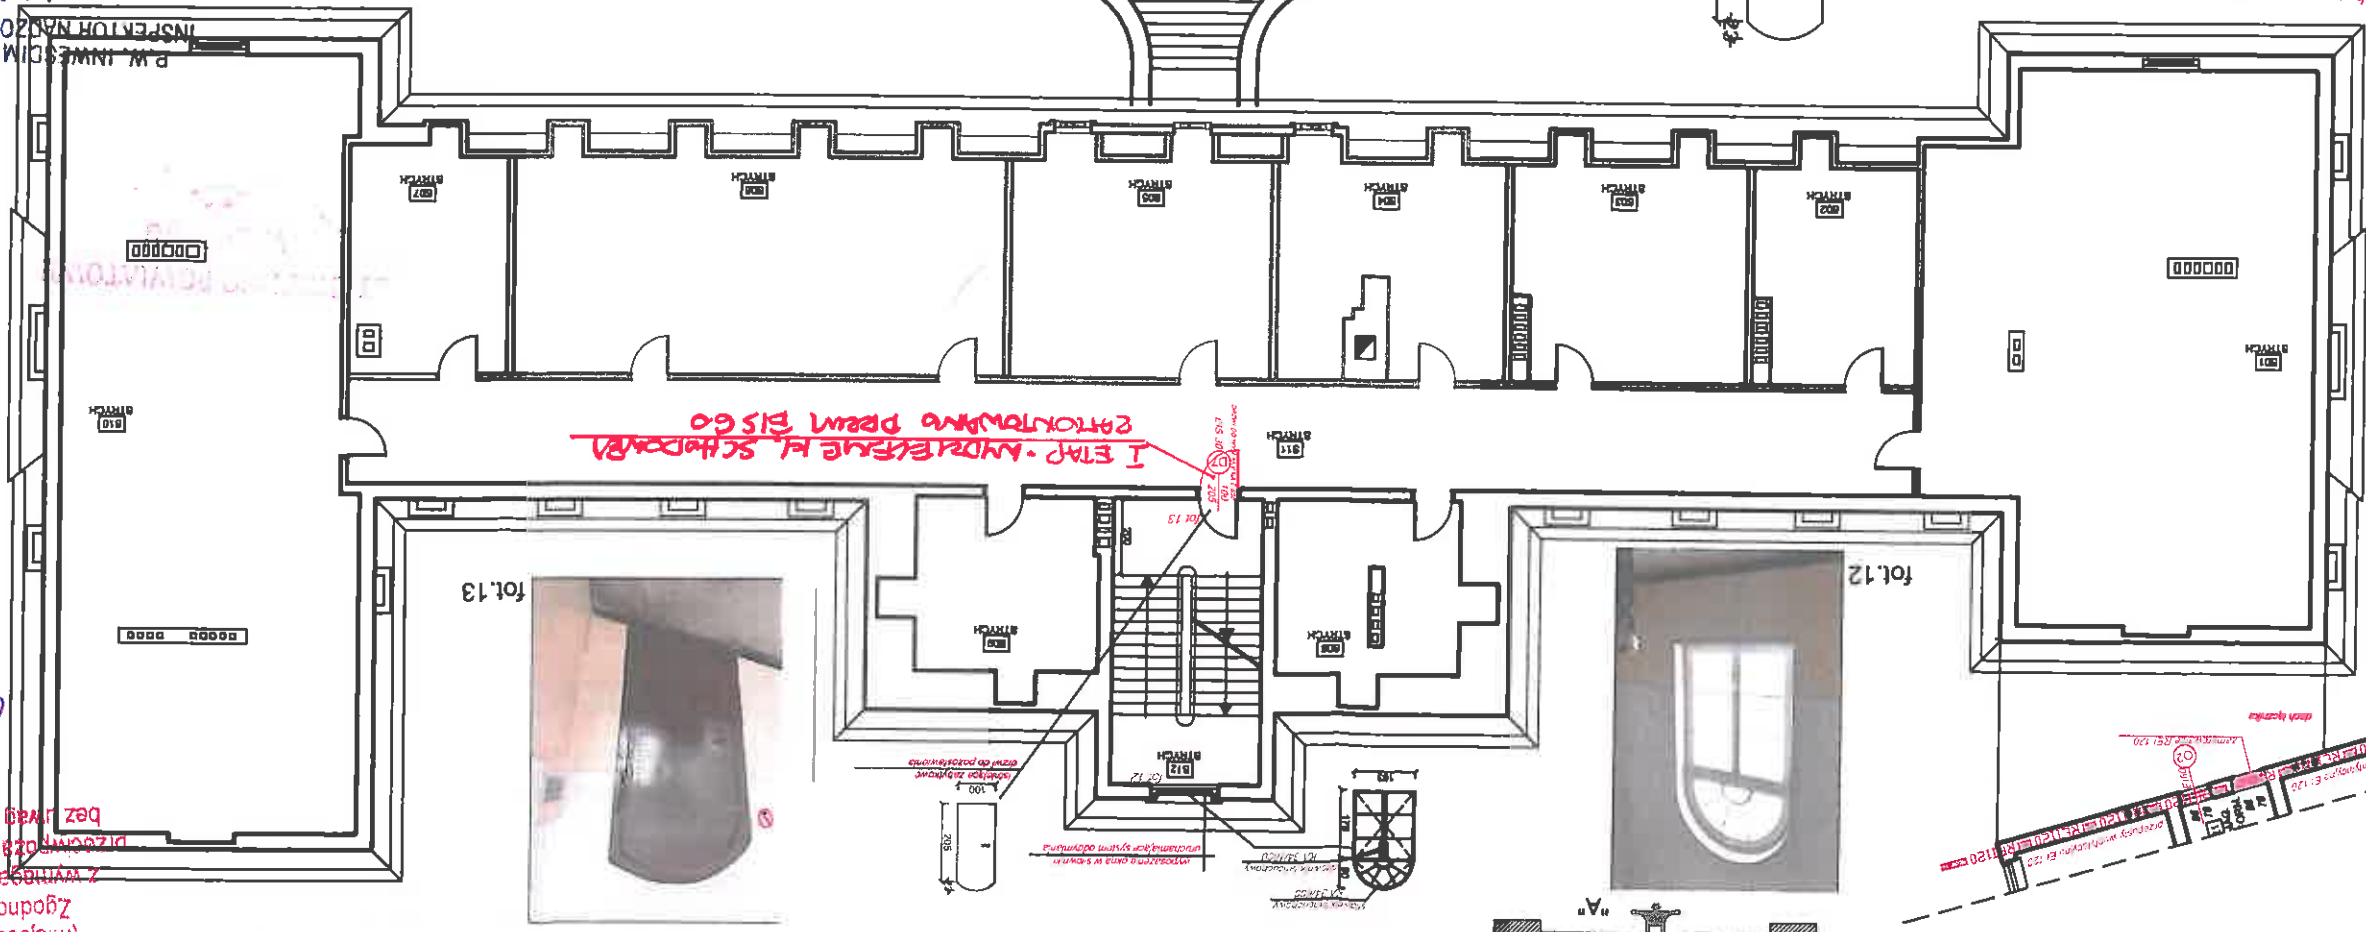


Budynek "A" rzut podłogowy
skala 1:200


- pierwsza strefa pożarowa
- Stych o pow. użytkowej 668,06 m²
- roboty do wykonania:
- zabezpieczenie przepustów wentylacji gravitacyjnej w ścianie oddzielenia pożarowego na granicy stref pomiędzy budynkiem "A" i "B" - EI 120
- wyposażenie okna klatki schodowej w system uruchamiający oddymianie klatki schodowej
- wejście na strych nieużytkowy wymiana drzwi na EIS 30
- hydrantów brak - odstępstwo

UWAGA:
- budynek A i B jest wyposażony w oświetlenie awaryjne
- główny wyłącznik prądu usytuowany wewnątrz budynku "A"
- oba budynki wyposażone są w gaśnice w ilości 2kg środka gaśniczego na każde 100m²
- w budynku "A" gaśnice wodno-mgłowe o pojemności 6 l w łącznej ilości 8 sztuk
- wszystkie drzwi pożarowe wyposażone w samozamykacze, drzwi dwuskrzydłowe na granicy stref wyposażone w elektrozamykacze

rysunek rzutu poddasza wg archiwum Urzędu Miasta uzupełniony pomiarami niezbędnymi do wykonania niniejszej dokumentacji

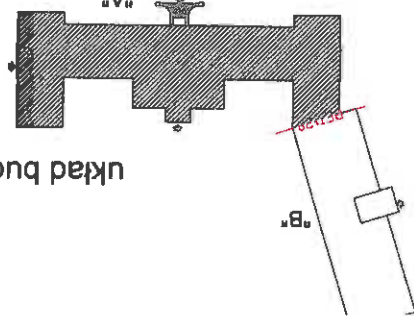

układ budynków - schemat

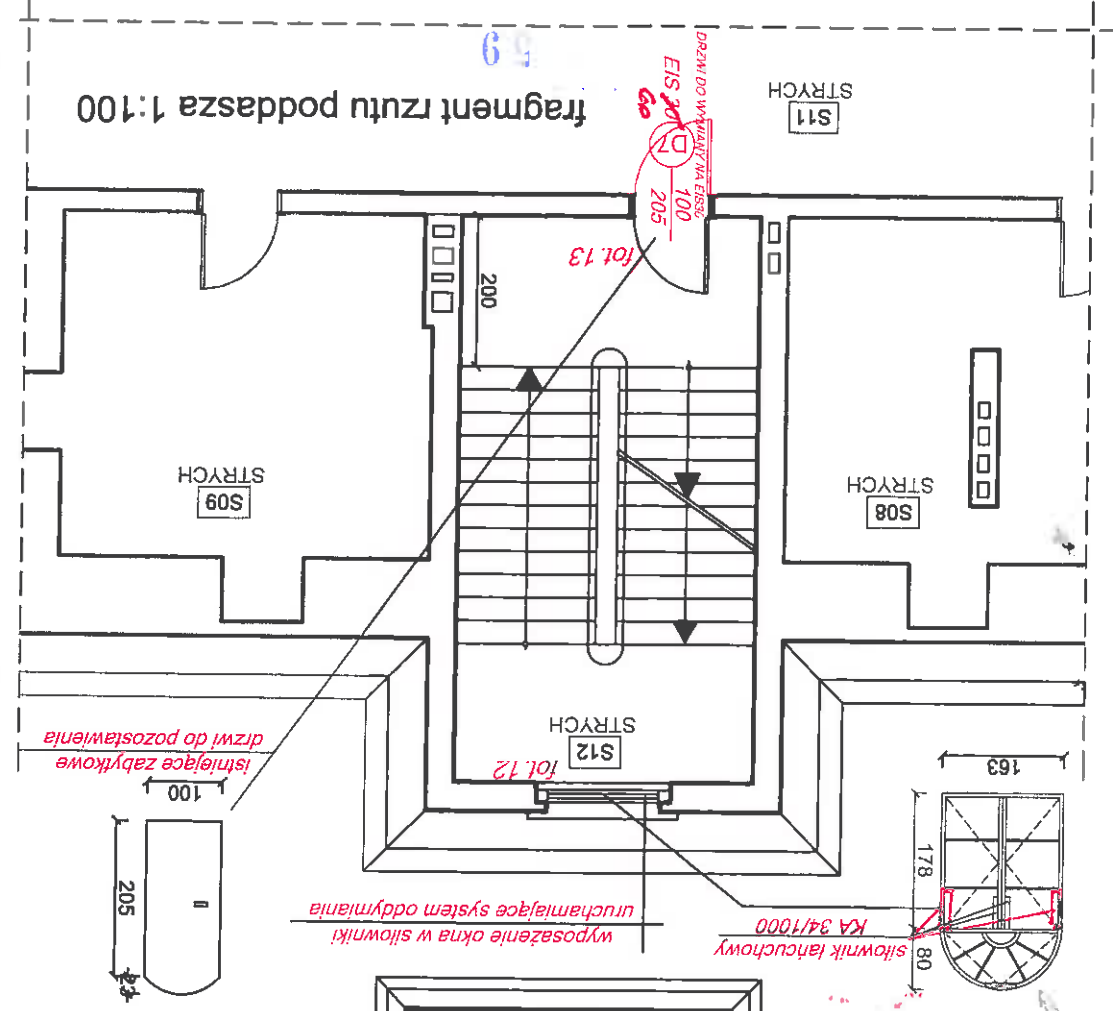

fragment rzutu poddasza 1:100

ARCHITEKTURA	SIERPIEŃ 2020	PROJEKT BUDOWLANY	1:200, 1:100	numer rysunku	A-10
mgr inż. arch. Bożena Wojakowska	mgr inż. arch. Joanna Wojakowska	mgr inż. arch. Joanna Wojakowska	mgr inż. arch. Joanna Wojakowska	mgr inż. arch. Joanna Wojakowska	mgr inż. arch. Joanna Wojakowska
27/80/OP	8/82/OP	27/80/OP	8/82/OP	27/80/OP	8/82/OP
PRZEBUDOWA BUDYNKU URZĘDU MIASTA W BRZEGU, W CELU WYKONANIA ZABEZPIECZEŃ PRZECIWPÓŻAROWYCH					
Gmina Brzeg, ul. Robotnicza 12, 49-300 Brzeg					
Mikolaj Poluszyński 45-027 OPOL, UL. OSMAŃCZYKA 16					
T.Grat					

Przebudowa budynku Urzędu Miasta w Brzegu, wykonanie zabezpieczeń przeciwpożarowych

DOKUMENTACJA
POWYKONAWCZA

mgr inż. Jan Sadowski
INSPEKTOR NADZORU INWESTORSKIEGO
P.W. INWESTOR SP. Z O.O. OPOL
zgodnie z O.P.S.O. z dnia 14.09.2017
przynależność do O.O.I.I.B. nr OPL/BO/056217