


DOKUMENTACJA  
POWYKONAWCZA

UPRAWNIENIA BUDOWLANE  
MAZ/0194/WBE/18  
do kierowania robotami instalacji  
i urządzeń elektrycznych bez ograniczeń  
*J. Wieczorek*  
mgr inż. Rafał Wieczorek

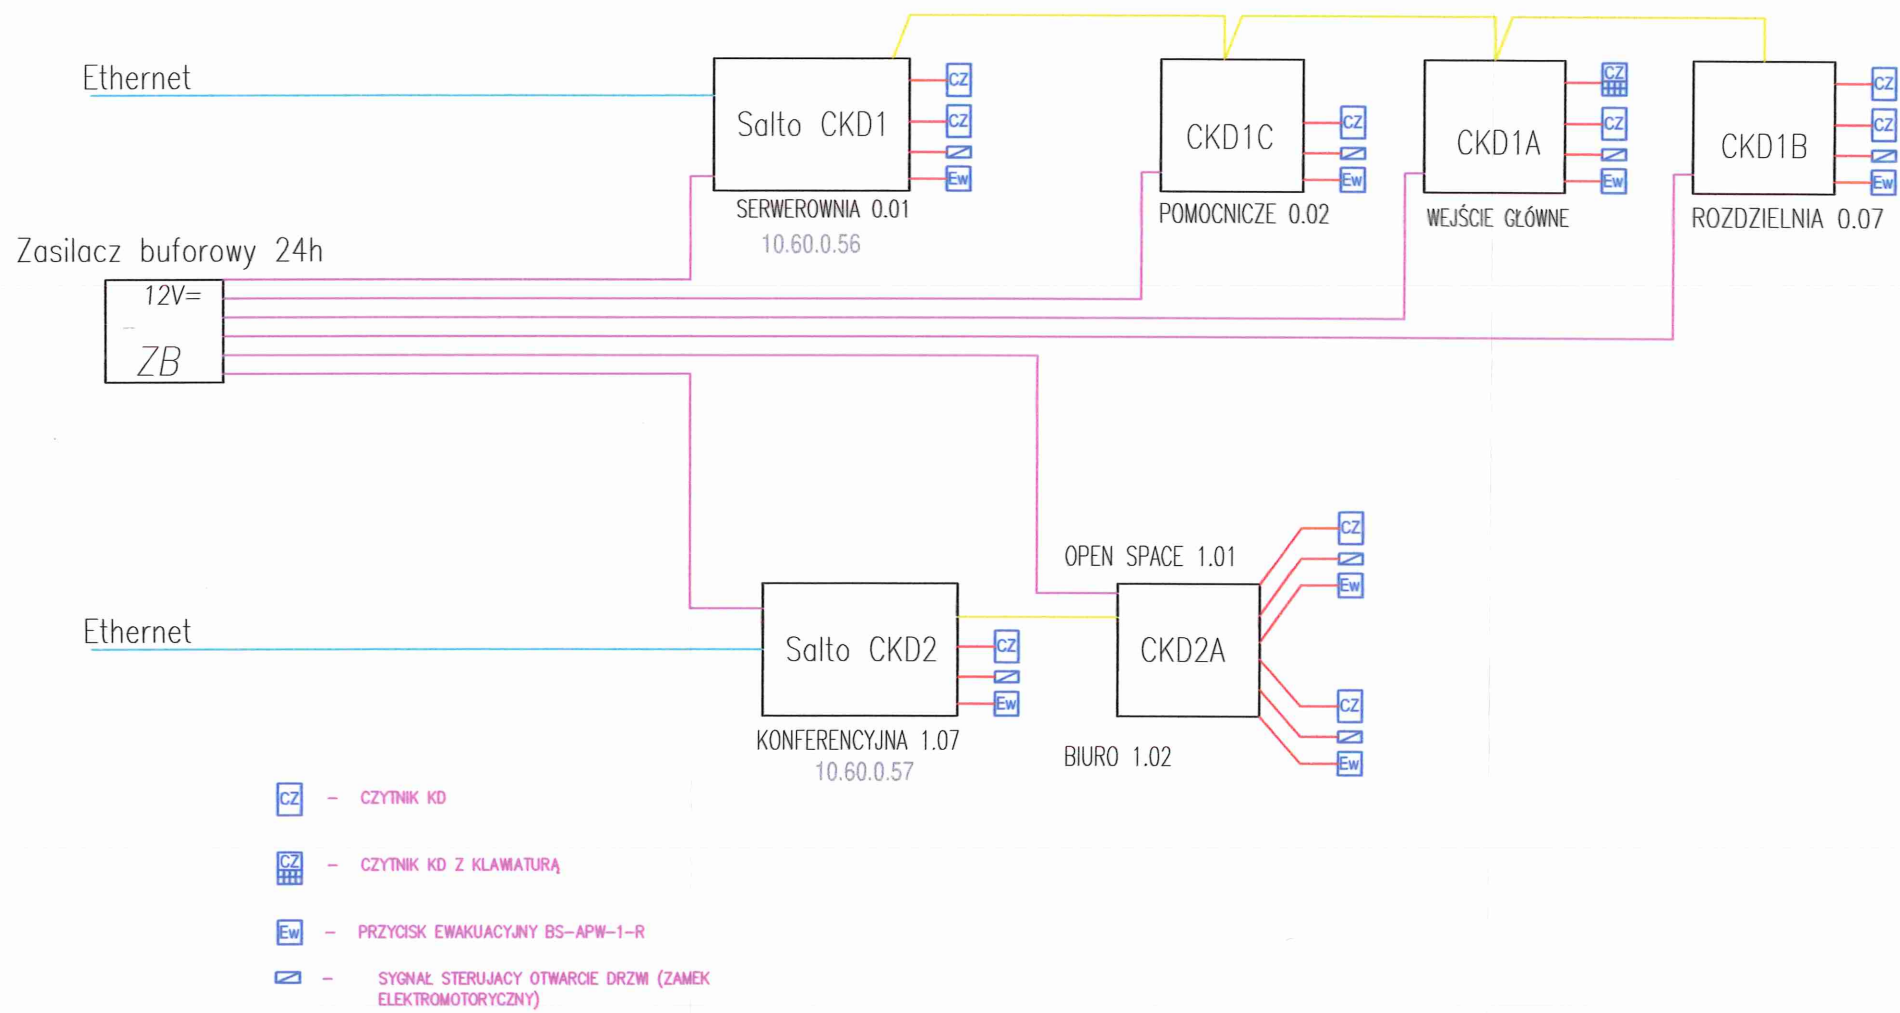

Climatic Sp. z o. o. Sp. k. Reguły, ul. Żytnia 6  
tel. 22 753-27-00, fax 22 735-27-01  
www.climatic.pl email: climatic@climatic.pl

Faza:	<b>PROJEKT TECHNICZNY</b>	
Branża:	<b>INSTALACJE ELEKTRYCZNE TELETECHNIKA</b>	
Nazwa zamierzenia budowlanego:	<b>Budowa budynku serwerowni głównej w systemie modułowym wraz z zagospodarowaniem terenu i infrastrukturą towarzyszącą</b>	
Adres:	ul. Wołoska 137, Warszawa, działka nr 8/7, obręb 0116	
Inwestor:	Centralny Szpital Kliniczny MSWiA, ul. Wołoska 137, 02-507 Warszawa	
Tytuł rys.:	<b>Schemat instalacji KD</b>	
Projektant:	mgr inż. Urszula Sadowska upr. nr MAZ/0434/POOE/06 w specjalności instalacyjnej do projektowania bez ograniczeń	<i>U. Sadowska</i>
Zespół proj.:	mgr inż. Mateusz Grabiwoda	<i>M. Grabiwoda</i>
Sprawdzający:	mgr inż. Włodzimierz Turyk upr. nr MAZ/0073/PBE/20 w specjalności instalacyjnej do projektowania bez ograniczeń	<i>W. Turyk</i>
Data sporządzenia:	18.08.2022 aktualizacja 14.04.2023	
Skala: bs	Nr rys.:  SER-PT-TT-11	