

WCJST GMINY  
Brudzeń Duży  
powiat płocki  
woj. mazowieckie  
RGR.PP.6220.1.2021

WPLYNĘŁO *posta*  
Zarząd Dróg Powiatowych w Płocku  
L.dz. *1246* / *16.04.2021*  
podpis *Gruska*

Brudzeń Duży, dnia 15.04.2021r.

## POSTANOWIENIE

Na podstawie art. 61a § 1 ustawy z dnia 14 czerwca 1960r. Kodeks postępowania administracyjnego (t.j. Dz. U. z 2020r. poz. 256 z późn.zm.) w związku z wnioskiem Zarządu Dróg Powiatowych w Płocku o wydanie decyzji o środowiskowych uwarunkowaniach dla przedsięwzięcia pn. „Modernizacja drogi powiatowej nr 2904W Brudzeń Duży – gr. Woj. – (Kamienica) od km 0 +100 do km 3 + 460 o długości 3,460 km”

### Postanawiam

Odmówić wszczęcia postępowania w sprawie wydania decyzji o środowiskowych uwarunkowaniach dla przedsięwzięcia pn. „Modernizacja drogi powiatowej nr 2904W Brudzeń Duży – gr. Woj. – (Kamienica) od km 0 +100 do km 3 + 460 o długości 3,460 km”.

### Uzasadnienie

W dniu 7 kwietnia 2021r. do Urzędu Gminy w Brudzeniu Dużym wpłynął wniosek Zarządu Dróg Powiatowych w Płocku o wydanie decyzji o środowiskowych uwarunkowaniach dla przedsięwzięcia pn. „Modernizacja drogi powiatowej nr 2904W Brudzeń Duży – gr. Woj. – (Kamienica) od km 0 +100 do km 3 + 460 o długości 3,460 km”.

Planowane przedsięwzięcie polegało będzie na odtworzeniu geometrii istniejącej nawierzchni bitumicznej (szer. 6m) poprzez wykonanie warstw z betonu asfaltowego (gr. 4cm+3cm), dodatkowo część gruntowa poboczy zostanie wzmocniona kruszywem łamanym (szer. 2x1m) oraz wykonane zostaną roboty towarzyszące między innymi: oznakowanie poziome jezdni oraz inne wynikające z przyjętej technologii. Istniejąca droga powiatowa nr 2904W Brudzeń Duży - gr. woj. - (Kamienica) posiada nawierzchnię bitumiczną o szerokości 6 m oraz obustronne pobocza o szerokości ok. 1,0m. Odwodnienie za pomocą odpowiednich spadków poprzecznych i podłużnych do istniejących rowów przydrożnych. Nawierzchnia posiada liczne nierówności i odkształcenia co kwalifikuje ją do remontu. Powyższe roboty wykonywane będą w obszarze istniejącego pasa drogowego, mają charakter odtworzeniowy bez zmiany aktualnych parametrów drogi tj. szerokości jezdni i sposobu zagospodarowania pasa drogowego, co zgodnie z art. 4 ust. 19 ustawy z dnia 21 marca 1985 roku o drogach publicznych (Dz. U. z 2020 roku, poz. 470 ze zm.) można traktować jako roboty tożsame z remontem drogi.

Zgodnie z art. 71. ust. 2 „ustawy ooś” uzyskanie decyzji o środowiskowych uwarunkowaniach jest wymagane dla planowanych przedsięwzięć mogących zawsze znacząco oddziaływać na środowisko lub dla przedsięwzięć mogących potencjalnie znacząco oddziaływać na środowisko, a wydanie decyzji o środowiskowych uwarunkowaniach następuje przed uzyskaniem decyzji o których mowa w art. 72 ust.1 i ust. 1a „ustawy ooś” przed dokonaniem zgłoszenia budowy lub wykonania robót budowlanych oraz zgłoszenia zmiany sposobu użytkowania obiektu budowlanego lub jego części na podstawie ustawy z dnia 7 lipca 1994 r. – Prawo budowlane.

Po analizie wniosku ustalono, że zgodnie z rozporządzeniem Rady Ministrów z dnia 10.09.2019r. w sprawie przedsięwzięć mogących potencjalnie znacząco oddziaływać na środowisko (Dz.U. z 2019r. poz. 1839) planowane przedsięwzięcie polegające na remoncie drogi powiatowej nr 2904W Brudzeń Duży - gr. woj. - (Kamienica) nie jest zaliczone do przedsięwzięć mogących zawsze znacząco

oddziaływać na środowisko lub przedsięwzięć mogących potencjalnie znacząco oddziaływać na środowisko. Zgodnie z § 3 ust.1 pkt.62 i ust. 2 i 3 ww. rozporządzenia decyzji o środowiskowych uwarunkowaniach wymaga droga o nawierzchni twardej o całkowitej długości przedsięwzięcia powyżej 1 km a także przedsięwzięcie polegające na rozbudowie, przebudowie lub montażu realizowanego lub zrealizowanego przedsięwzięcia.

Wobec niezaliczenia remontu, o którym mowa w art. 4 ust. 19 ustawy z dnia 21 marca 1985 roku o drogach publicznych (Dz. U. z 2020 roku, poz. 470 ze zm.) do przedsięwzięć mogących znacząco oddziaływać na środowisko lub mogących potencjalnie znacząco oddziaływać na środowisko brak jest podstawy prawnej do wydania decyzji o środowiskowych.

W omawianym przypadku należy więc zastosować art. 61a § 1 ustawy z dnia 14 czerwca 1960r. Kodeks postępowania administracyjnego, który mówi „Gdy żądanie, o którym mowa w art. 61, zostało wniesione przez osobę niebędącą stroną lub z innych uzasadnionych przyczyn postępowanie nie może być wszczęte, organ administracji publicznej wydaje postanowienie o odmowie wszczęcia postępowania”.

Wobec powyższego orzeczono jak w sentencji

#### **Pouczenie.**

Na niniejsze postanowienie służy stronom zażalenie do Samorządowego Kolegium Odwoławczego w Płocku, za pośrednictwem Wójta Gminy Brudzeń Duży w terminie 7 dni od daty jego doręczenia. W trakcie biegu terminu do wniesienia zażalenia strona może zrzec się prawa do wniesienia zażalenia wobec organu administracji publicznej, który wydał postanowienie. Z dniem doręczenia organowi administracji publicznej oświadczenia o zrzeczeniu się prawa do wniesienia zażalenia przez ostatnią ze stron postępowania, postępowanie staje się ostateczne i prawomocne i podlega wykonaniu przed upływem terminu do wniesienia zażalenia.

Otrzymują:

1. Zarząd Dróg Powiatowych  
w Płocku  
ul. Bielska 57a, 09-400 Płock
2. a/a



z up. Wójta Gminy  
Brudzeń Duży

*Maria Moraszek*  
Zastępca Wójta



Brudzeń Duży, dnia 15.04.2021r.

RGR.PP.672758.2021

**Zarząd Dróg Powiatowych  
w Płocku  
ul. Bielska 57a  
09-400 Płock**

W odpowiedzi na pismo znak: ZDT.T.420-9/4/2020 z dnia 6.04.2021r. Urząd Gminy w Brudzeniu Dużym informuje, że działki nr ewid. 151/1 w obrębie geodezyjnym Brudzeń Duży i nr ewid. 173 w obrębie geodezyjnym Bądkowo Kościelne objęte są miejscowym planem zagospodarowania przestrzennego terenów położonych w miejscowości Brudzeń Duży, Bądkowo Kościelne i części miejscowości, Brudzeń Mały przyjętym Uchwałą nr IV/26/07 Rady Gminy w Brudzeniu Dużym z dnia 08 marca 2007r (Dziennik Urzędowy Województwa Mazowieckiego nr 120 poz. 3101). Zgodnie z w/w planem działki opisane są jako tereny dróg publicznych w kategorii ulicy zbiorczej (KDZ) o szerokości w liniach rozgraniczających 25,0m.

Zgodnie z planem dla rozbudowy, przebudowy i budowy drogi w kategorii ulicy zbiorczej ( nr 179 – obecnie nr 2904W) należy zachować następujące warunki:

- szerokość w liniach rozgraniczających 25m z poszerzeniem w miejscu skrzyżowań stosownie do przepisów szczególnych lub wg wskazań na rysunku planu,
- ulice jednojezdniowe, dwupasmowe,
- obsługa terenów przyległych poprzez skrzyżowania – odstępstwa zgodnie z przepisami odrębnymi,
- zachowuje się istniejące, prawnie usankcjonowane zjazdy; ograniczenie liczby zjazdów w procesie przekształcania i podziałów terenów.

Ponadto plan ustala następujące zasady zagospodarowania pasów drogowych i ulicznych :

- a) w stosunku do budynków istniejących na terenie pasa ulicznego, które nie powodują zagrożenia bezpieczeństwa ruchu, stosuje się odpowiednio przepisy o drogach publicznych,
- b) dopuszcza się prowadzenie ścieżek rowerowych i pieszych w liniach rozgraniczających ulic,
- c) ogrodzenie od strony ulic należy sytuować w ustalonych planem liniach rozgraniczających ulic lub w granicach działek.
- d) odprowadzenie wód opadowych z pasów drogowych za pomocą urządzeń do powierzchniowego odwodnienia (rowy, ścieki) lub poprzez kanalizację deszczową wyposażoną na wylotach w urządzenia podczyszczające.

Jednocześnie informuję, że dla działki nr ewid. 19 położonej w obrębie geodezyjnym Strupczewo nie obowiązuje miejscowy plan zagospodarowania przestrzennego a w Studium uwarunkowań i kierunków zagospodarowania przestrzennego gminy Brudzeń Duży w/w działka opisana jest jako droga powiatowa nr 179 (2904W) Brudzeń Duży – gr. woj. (Kamienica).

Jednocześnie informuję, że w pasie drogowym:

1. nie występują obiekty podlegające ochronie na podstawie przepisów *ustawy z dnia 23 lipca 2003 o ochronie zabytków i opiece nad zabytkami (t.j. Dz.U. z 2020r. poz. 282 z późn.zm.)*,
2. teren nie jest objęty prawną formą ochrony przyrody , o których mowa w ustawie z dnia 16 kwietnia 2004r. o ochronie przyrody (t.j. Dz.U. z 2020r. poz.55 z późn.zm.) ,
3. mogą wystąpić urządzenia melioracji szczegółowych; w przypadku kolizji z urządzeniami melioracji wodnych obowiązuje przestrzeganie przepisów Ustawy z dnia 20 lipca 2017r. Prawo Wodne (t.j. Dz. U. z 2020r. poz. 310 z późn.zm.). Zabrania się niszczenia lub uszkodzenia urządzeń wodnych.

Otrzymują:

1. Adresat
2. a/a

z up. Wójta Gminy  
Brudzeń Duży

*Marta Maraszek*  
Zastępca Wójta



ul. Dobrzyńska 9, 09-414 Brudzeń Duży, woj. mazowieckie  
tel.: 24 360-47-80, 24 360-47-82 e-mail.: dt@gpkbrudzen.pl

Brudzeń Duży, dnia 16.04.2021r

Zarząd Dróg Powiatowych  
ul. Bielska 59  
09-400 Płock

WPLYNĘŁO *posta*  
Zarząd Dróg Powiatowych w Płocku  
L.dz. *1317* dn. *21.04.2021*  
podpis *Janika*

dot.: przebudowy drogi powiatowej nr 2904W Brudzeń Duży – gr. woj. – (Kamienica) w ramach zadania inwestycyjnego pn.: „Modernizacja drogi powiatowej nr 2904W Brudzeń Duży – gr. woj. – (Kamienica) od km 0+100 do km 3+560 o długości 3,460km.”

W odpowiedzi na pismo ZDP.T.420-9/2/2020 Gminne Przedsiębiorstwo Komunalne w Brudzeniu Dużym Sp. z o.o. informuję iż wszelkie prace ziemne powinny być prowadzone na podstawie projektu, określającego położenie instalacji i urządzeń podziemnych, mogących znaleźć się w zasięgu prowadzonych robót.

Wykonywanie robót ziemnych w bezpośrednim sąsiedztwie sieci wodociągowych i/lub kanalizacyjnych powinno być poprzedzone określeniem przez kierownika budowy bezpiecznej odległości w jakiej mogą być one wykonywane od istniejącej sieci i sposobu wykonywania tych robót.

W przypadku skrzynek do zasuw i hydrantów służących do zabezpieczenia obudowy zasuw umożliwiających również dostęp do armatury w podziemnych instalacjach wodociągowych znajdujących się na trasie prowadzonych prac należy zachować ostrożność w celu uniknięcia ich uszkodzenia oraz usunięcia. Istniejące skrzynki należy wbudować w jezdnię, chodnik lub nawierzchnię nieutwardzoną. W zakresie objętym budową kolidujące urządzenia należy wyregulować do projektowanych rzędnych po wcześniejszym poinformowaniu administratora sieci.

Z poważaniem

mgr inż. *Magdalena Madenka*  
*Magdalena Madenka*  
Kierownik ds. technicznych  
i eksploatacji

GINNE PRZEDSIĘBIORSTWO KOMUNALNE  
BRUDZEŃ DUŻY Sp. z o.o.  
09-414 Brudzeń Duży  
ul. Dobrzyńska 9  
NIP: 774 325 20 62 REGON: 385316816



*Wniosek  
refer. 10.04.2021  
krawiec  
Marek*

WPLYNEŁO  
Zarząd Dróg Powiatowych w Płocku  
L.dz. 1300 dnia 21.04.2021  
podpis Janku

Orange Polska  
Hurt  
Zarządzanie Zasobami Sieci i IT  
Dział Zarządzania Zasobami Infrastruktury i Obsługi Klienta  
ul. św. Barbary 2, 00-686 Warszawa  
tel.: +48 503 011 470

Zarząd Dróg Powiatowych w Płocku  
ul. Bielska 57A  
09-400 Płock

Warszawa, 19 kwiecień 2021

Numer pisma: 15547/TTISILU/P/2021/MZ

Temat: uzgodnienie PZT - modernizacja drogi powiatowej na 2904W Brudzeń Duży - gr. woj. (Kamienica) na odcinku od km. 0+100 do km. 3+560 o długości 3,460km.

Szanowny Panie,

Informujemy, że uzgadniamy przedstawiony projekt pod warunkiem:

- w miejscach skrzyżowań i zbliżeń oraz w przypadku odkrycia, urządzenia telekomunikacyjne zabezpieczyć rurą dwudzielną

Przy realizacji procesu budowy wymagane jest spełnienie następujących uwarunkowań, które są integralną częścią uzgodnienia:

1. Zabezpieczenie wszystkich elementów infrastruktury telekomunikacyjnej musi być realizowane zgodnie z wymaganiami Rozporządzenia Ministra Infrastruktury z dnia 26 października 2005r. w sprawie warunków technicznych jakim powinny odpowiadać telekomunikacyjne obiekty budowlane i ich usytuowanie (Dz. U. z 2005r., nr 219, poz. 1864 ze zm.).
2. Informujemy, że na obszarze objętym przedmiotowym zadaniem inwestycyjnym istnieje prawdopodobieństwo występowania niezainwentaryzowanych urządzeń teletechnicznych. Jeżeli w trakcie wizji lokalnej, dokonywanej przez projektanta lub na etapie realizacji zadania zostaną stwierdzone różnice pomiędzy danymi otrzymanymi z OPL a stanem w terenie, należy je niezwłocznie zgłosić do OPL oraz uzgodnić z właścicielem urządzeń teletechnicznych (sieci) sposób zabezpieczenia lub przebudowy.
3. Roboty budowlane – montażowe w obrębie sieci telekomunikacyjnej wykonywać zgodnie z normami i przepisami obowiązującymi w budownictwie łączności, ręcznie (bez użycia ciężkiego sprzętu) i pod nadzorem upoważnionego przedstawiciela ORANGE POLSKA S.A.
4. Inwestor zobowiązany jest przed rozpoczęciem prac, pisemnie wystąpić z 14 dniowym (DR) wyprzedzeniem o formalne przekazanie placu budowy (spisanie protokołu przekazania placu budowy). Zgłoszenie zamiaru prowadzenia prac realizowane jest poprzez wysłanie wniosku o nadzór właścicielski. Na podstawie złożonego wniosku o nadzór OPL wskaże upoważnionego przedstawiciela w celu sprawowania odpłatnego nadzoru nad prowadzonymi robotami i ochroną infrastruktury teletechnicznej oraz dokonania odpłatnego odbioru końcowego. Zasady wykonywania nadzoru właścicielskiego, odbiorów końcowych, wzór wniosku o nadzór właścicielski oraz cennik tych usług wskazano na stronie [www.orange.pl/wniosekonadzor](http://www.orange.pl/wniosekonadzor).
5. **Wykonywanie prac na sieci OPL bez zgłoszenia jest naruszeniem własności OPL i będzie zgłaszane organom ścigania!**
6. W przypadku prowadzenia prac niezgodnie z wydanymi uzgodnieniami, Orange Polska S.A. zastrzega sobie prawo zgłoszenia takiej okoliczności organom nadzoru budowlanego w celu wszczęcia postępowania



wskazanego w art.94 ustawy z dnia 7 lipca 1994r. Prawo budowlane (Dz.U. z 2018r., poz. 1202) lub w celu wszczęcia postępowania mandatowego określonego w § 2 Rozporządzenia Prezesa Rady Ministrów w sprawie nadania pracownikom organów nadzoru budowlanego uprawnień do nakładania grzywien w drodze mandatu karnego z dnia 16 października 2002r. (Dz. U. Nr 174, poz. 1423).”

7. Zgłoszenie zamiaru prowadzenia prac realizowane jest poprzez wysłanie wniosku. Wniosek należy kierować na adres :

Orange Polska S.A.

Obsługa Techniczna Klienta Centrum

Wydział Utrzymania Usług i Infrastruktury 3-Białystok

ul. Skorupska 17, 15-048 Białystok

Zgłoszenie powinno zawierać m.in.:

- informacje o wykonawcy robót – imię i nazwisko oraz numeru telefonu do kierownika robót;
- certyfikat jakości z serii ISO 9000 lub inny równoważny dokument wydany przez podmiot uprawniony do kontroli jakości w zakresie robót budowlanych- jeśli wykonawca posiada;
- uprawnienia kierownika budowy oraz aktualny wpis do Izby Inżynierów;
- harmonogram robót oraz miejsce prowadzenia prac;
- jeden komplet dokumentacji projektowej (wraz z kopią zatwierdzenia projektu przez OPL oraz kopią pozwolenia na budowę);
- inne dokumenty określone na etapie projektowania.

W odpowiedzi na złożony wniosek/zamiar rozpoczęcia robót/ przedstawiciel Inwestora (wykonawcy) otrzymuje od komórki OPL do której kierowany był wniosek numer zgłoszenia, pod którym wniosek został zarejestrowany.

Opłaty za świadczony nadzór, nalicza się od chwili przybycia na plac budowy przedstawiciela OPL zgodnie z przekazanym zawiadomieniem Inwestora do chwili zakończenia robót wymagających nadzoru. Opłaty naliczane są za cały okres pobytu przedstawiciela OPL. Potwierdzeniem sprawowania nadzoru jest Protokół Odbioru Końcowego/Nadzoru Właścicielskiego. Przedmiotowy dokument podpisują przedstawiciele OPL i Inwestora. W przypadku odmowy podpisania przez przedstawiciela Inwestora Protokół Odbioru Końcowego/Nadzoru Właścicielskiego OPL zastrzega sobie prawo jednostronnego podpisania dokumentu. Przedstawiciel OPL wskazuje w Protokole Odbioru Końcowego/Nadzoru Właścicielskiego przyczynę odmowy podpisania dokumentu przez przedstawiciela Inwestora. Protokół Odbioru Końcowego/Nadzoru Właścicielskiego jest podstawą naliczenia opłat za sprawowanie odpłatnego nadzoru.

8. Zakończone prace związane z zabezpieczeniem infrastruktury OPL należy zgłosić do odbioru komórkom wskazanym w punkcie 7 na co najmniej 3 dni przed planowanym odbiorem wraz z przekazaniem kompletnej dokumentacji powykonawczej (wersja papierowa + CD).
9. Na zakres wykonanych prac ujęty w zaopiniowanym Projekcie Technicznym Inwestor udzieli dla OPL gwarancji na okres 36 miesięcy liczony od dnia podpisania Protokołu odbioru prac pomiędzy Inwestorem a OPL.
10. Niniejsze warunki techniczne ważne są przez okres 12 miesięcy od dnia ich wydania.

Szczegółowy sposób postępowania dla powyższych wymagań został zapisany:

- [www.orange.pl/wniosekondzior](http://www.orange.pl/wniosekondzior).

Z poważaniem

Michał Zdziubany

Starszy Specjalista ds. Zasobów Infrastruktury

Zarządzanie Zasobami Infrastruktury i Obsługi Klienta



Zarządzanie Zasobami Sieci i IT  
Dział Zarządzania Zasobami  
Infrastruktury i Obsługi Klienta w Łodzi  
św. Barbary 2 00-686 Warszawa

Nr uzgodnienia:

15547/TTISILUP/2021

1. Przy skrzyżowaniach i zbliżeniach do 1m od osi istniejącej infrastruktury telekomunikacyjnej prace prowadzić ręcznie z zachowaniem szczególnej ostrożności zgodnie z obowiązującymi normami i przepisami techniczno-budowlanymi pod nadzorem właścicielskim przedstawiciela Orange Polska.
2. Przed planowanym rozpoczęciem robót należy wystąpić z wnioskiem o realizację nadzoru właścicielskiego wg zasad pracy na infrastrukturze Orange Polska podanych na stronie internetowej [www.orange.pl/wniosek nadzor](http://www.orange.pl/wniosek nadzor)
3. Każde wejście na infrastrukturę własności Orange Polska bez złożonego w/w wniosku, będzie traktowane jako nielegalne i zgłaszane do organów ścigania oraz Państwowego Inspektora Nadzoru Budowlanego z wszelkimi tego konsekwencjami.
4. W przypadku nie zastosowania się do w/w uwag całość kosztów związanych z usunięciem ewentualnych awarii oraz zabezpieczeniem istniejących urządzeń telekomunikacyjnych poniesie Inwestor (Wykonawca).

Uzgodnił: *Dziadek*

Uzgodniono w Orange Polska S.A.

Informujemy, że na obszarze objętym opracowaniem istnieje prawdopodobieństwo występowania niezidentyfikowanych urządzeń teletechnicznych. Jeżeli w trakcie wizji lokalnej, zostaną stwierdzone różnice pomiędzy danymi otrzymanymi z OPL a stanem w terenie, należy je niezwłocznie zgłosić do Orange i uzgodnić z właścicielem urządzeń teletechnicznych (sieć) oraz ująć w projekcie zamierzeń.


Uzgodnienie ważne jest 12 miesięcy.

Nr uzgodnienia: 15547/TTISILUP/2021 data: 29-04-2021

Podpis: *Dziadek*

LEGENDA

- GRANICA OPRACOWANIA
- GRANICA ISTNIEJĄCEGO PASA DROGOWEGO – GRANICA DZIAŁKI
- OSI JEZDNI
- JEZDNI ASFALTOWA ISTNIEJĄCA – DO PRZEBUDOWY
- JEZDNI ASFALTOWA ISTNIEJĄCA
- UZUPELNIENIE POBOCZY I ZAJAZDÓW MIESZANKA KRUSZYWA ŁAMANEGO
- NR EWIDENCYJNY DZIAŁKI
- LOKALIZACJA KANAŁU TECHNOLOGICZNEGO – WG ODRĘBNEGO OPRACOWANIA
- SKRZYŻOWANIE Z SIECIĄ TELEKOMUNIKACYJNA

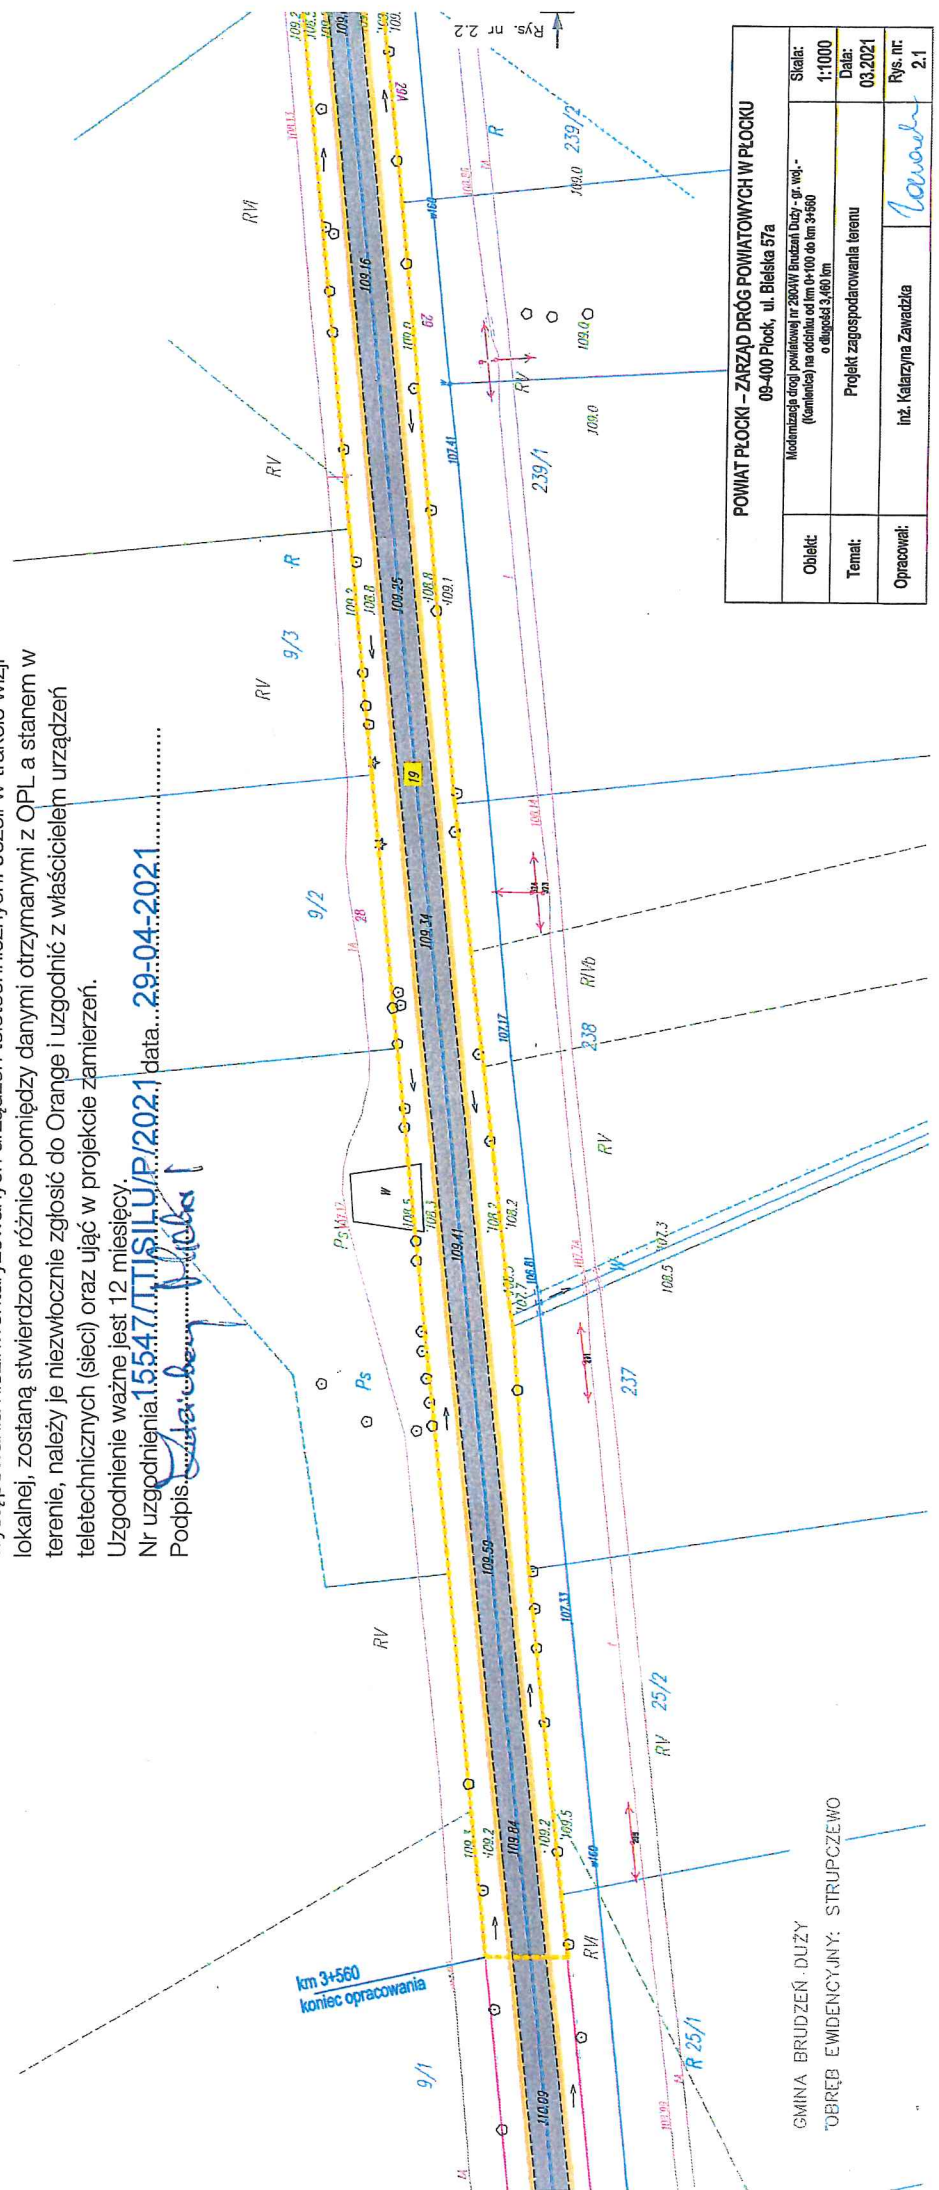

| POWIAT PŁOCKI – ZARZĄD DRÓG POWIATOWYCH W PŁOCKU |  |          |         |
|--|--|----------|---------|
| 09-400 Plock, ul. Bielska 57a                    |  |          |         |
| Temat:   | Projekt zagospodarowania terenu  | Data:    | 03.2021 |
| Opracował:                                       | inż. Katarzyna Zawadzka  | Rys. nr: | 2.1     |

GMINA BRUDZIEŃ DUŻY  
OBRĘB EWIDENCYJNY: STRUPCZEWÓ





Orange Polska S.A.  
Zarządzanie Zasobami Sieci i IT  
Dział Zarządzania Zasobami  
Infrastruktury i Obsługi Klienta w Łodzi  
św. Barbary 2 00-686 Warszawa

Nr uzgodnienia:  
**15547/TTISILU/P/2021**

1. Przy skrzyżowaniach i zblizeniach do 1m od osi istniejacej infrastruktury telekomunikacyjnej prace prowadzic recznie z zachowaniem szczegolnej ostroznosci zgodnie z obowiazujacymi normami i przepisami techniczno-budowlanymi pod nadzorem wlascielskim przedstawiciela Orange Polska.
2. Przed planowanym rozpoczeciem robót należy wystapic z wnioskiem o realizację nadzoru wlascielskiego wg zasad pracy na infrastrukturze Orange Polska podanych na stronie internetowej [www.orange.pl/wniosek nadzor](http://www.orange.pl/wniosek nadzor)
3. Kazde wejście na infrastrukturę wlascioci Orange Polska bez zlozonego w/w wniosku, bedzie traktowane jako nielegalne i zgłaszane do organów ścigania oraz Państwowego Inspektora Nadzoru Budowlanego z wszelkimi tego konsekwencjami.
4. W przypadku nie zastosowania się do w/w uwag cabcó kosztów związanych z usunięciem ewentualnych awarii oraz zabezpieczeniem istniejacych urzadzzeń telekomunikacyjnych poniesie Inwestor (Wykonawca).

Uzgodnil: *Zdzislaw Blakal*

Uzgodniono w Orange Polska S.A.

Informujemy, że na obszarze objętym opracowaniem istnieje prawidopodobienstwo występowania niezidentyfikowanych urzadzzeń teletechnicznych. Jeżeli w trakcie wizji lokalnej, zostaną stwierdzone różnice pomiędzy danymi otrzymanymi z OPL a stanem w terenie, należy je niezwłocznie zgłosic do Orange i uzgodnic z wlascicielem urzadzzeń teletechnicznych (sieci) oraz ujac w projekcie zamierzeń.


Uzgodnienie ważne jest 12 miesięcy.

Nr uzgodnienia: **15547/TTISILU/P/2021**, data: **19-04-2021**

Podpis: *Zdzislaw Blakal*

#### LEGENDA

- GRANICA OPRACOWANIA
- GRANICA ISTNIEJACEGO PASA DROGOWEGO – GRANICA DZIAŁKI
- OSI JEZNI
- JEZDNI ASFALTOWA ISTNIEJACA – DO PRZEBUDOWY
- JEZDNI ASFALTOWA ISTNIEJACA
- UZUPLENIE POCZY I ZIAZDÓW MIESZKANIA KRUSZYNA ŁAMANEGO
- NR EWIDENCYJNY DZIAŁKI
- LOKALIZACJA KANAŁU TECHNOLOGICZNEGO – WG ODRĘBNEGO OPRACOWANIA
- SKRZYŻOWANIE Z SIECIĄ TELEKOMUNIKACYJNĄ

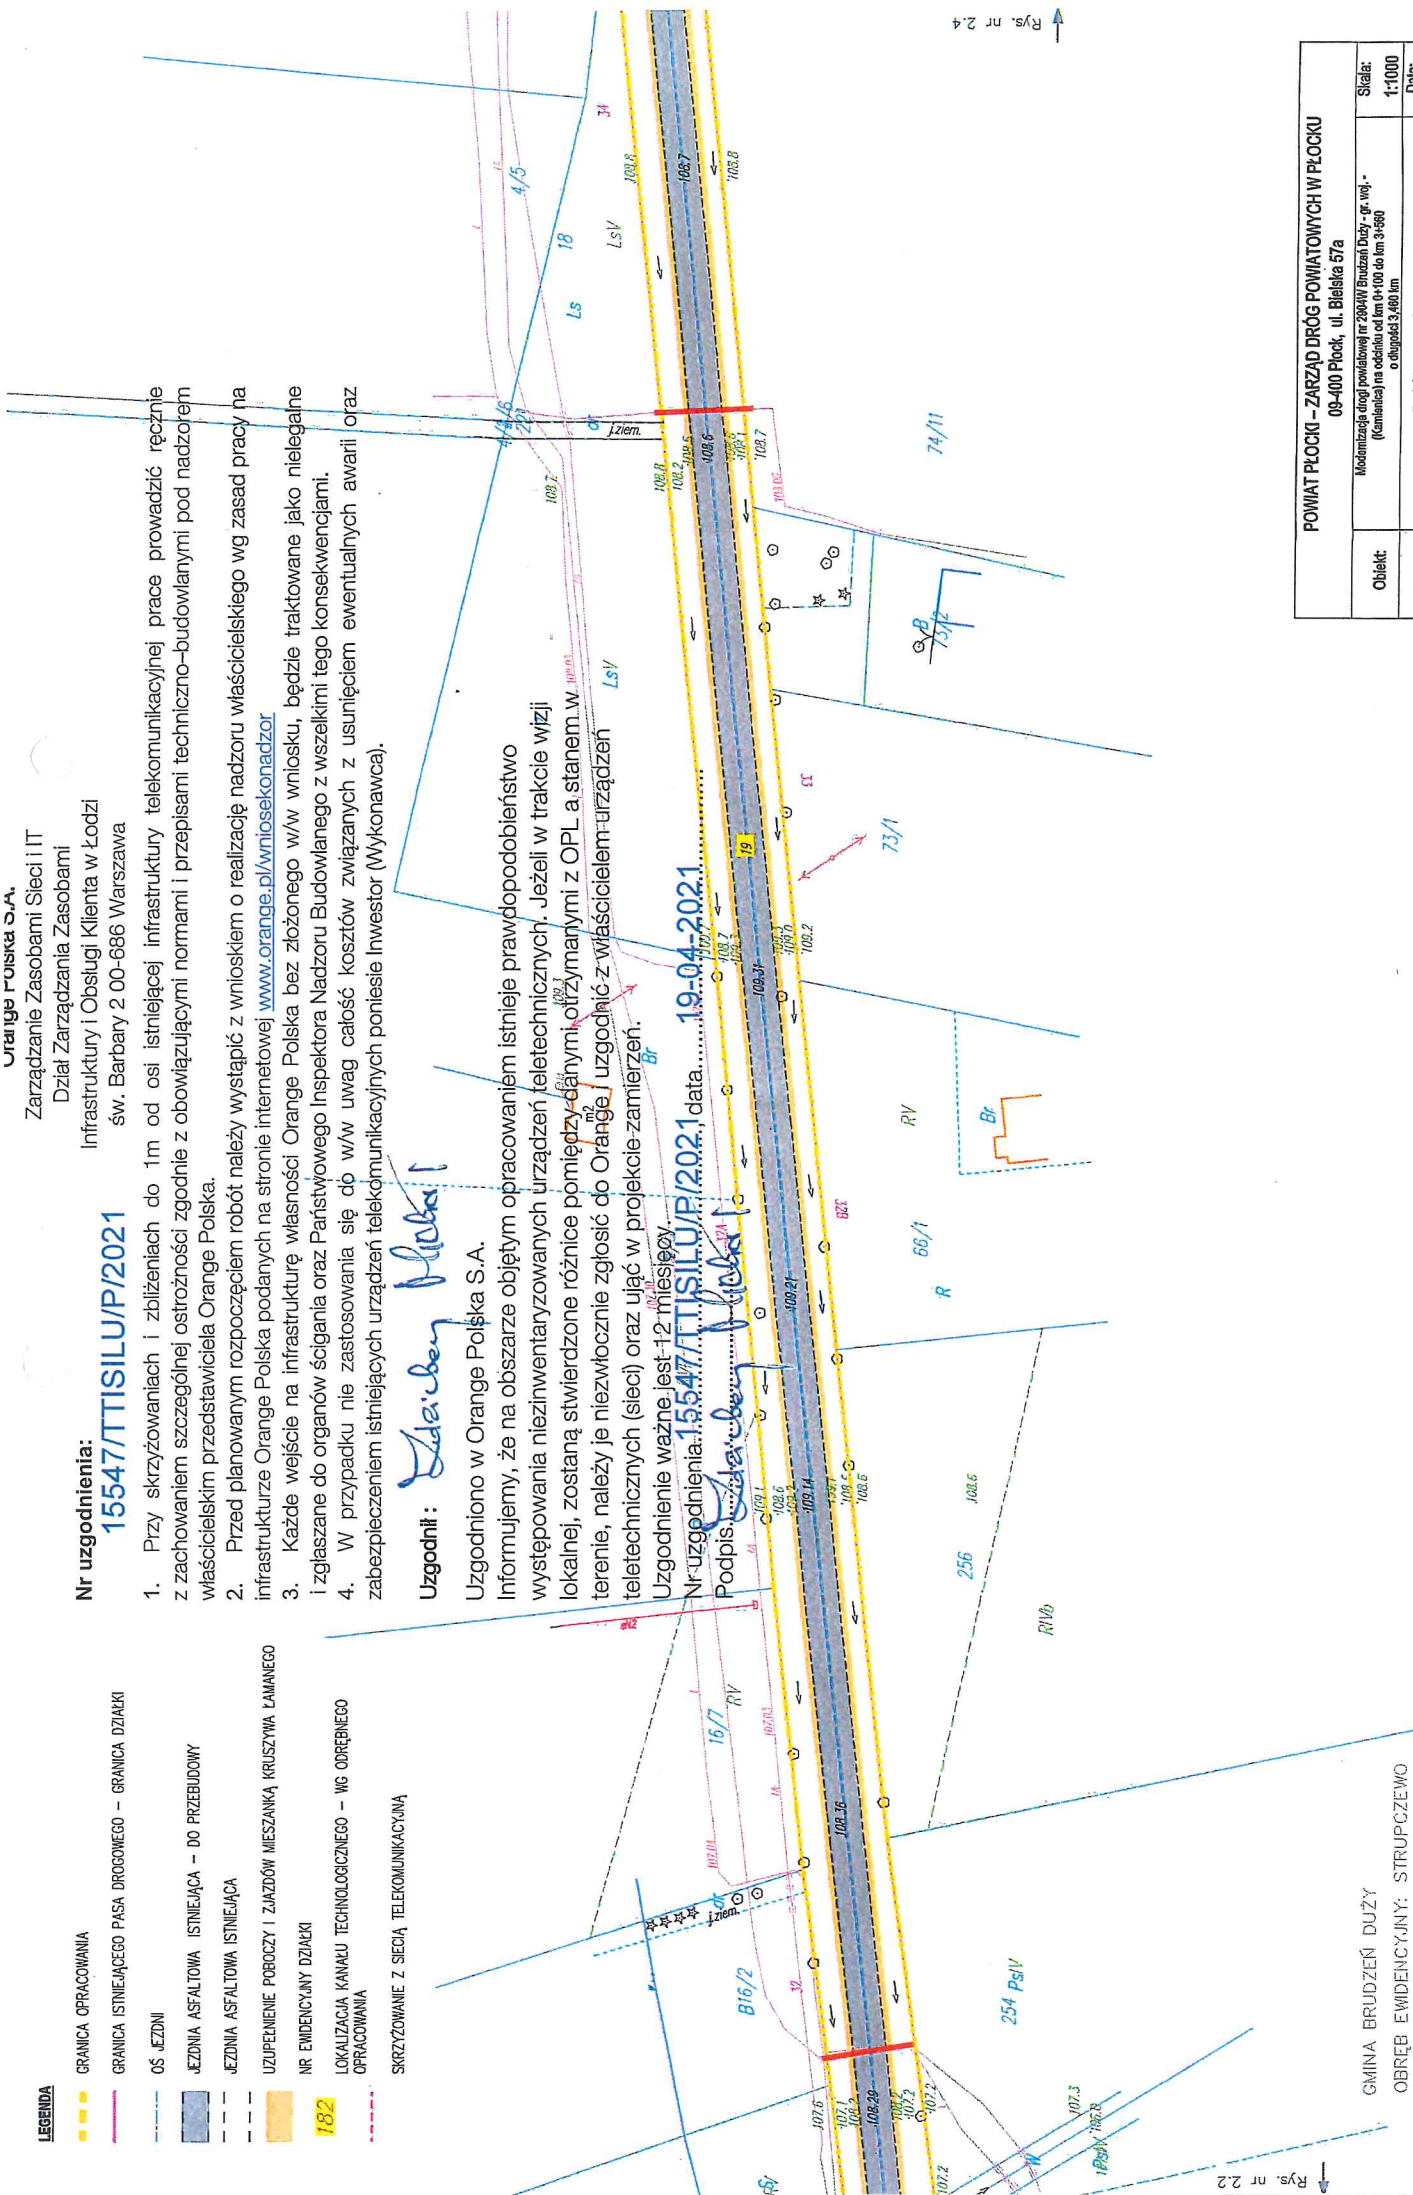

GMINA BRUDZIEŃ DUŻY  
OBREB EWIDENCYJNY: STRUPCZEWÓ

POWIAT PŁOCKI – ZARZĄD DRÓG POWIATOWYCH W PŁOCKU  

|            |  |          |         |
|------------|--|----------|---------|
| Temat:     | Projekt zagospodarowania terenu  | Data:    | 03.2021 |
| Opracował: | Inż. Katarzyna Zawadzka  | Rys. nr: | 2.3     |



Nr uzgodnienia:  
**15547/TTISILUP/2021**

1. Przy skrzyżowaniach i zbliżeniach do 1m od osi istniejącej infrastruktury telekomunikacyjnej prace prowadzić ręcznie z zachowaniem szczególnej ostrożności zgodnie z obowiązującymi normami i przepisami techniczno-budowlanymi pod nadzorem właścielek przedstawiela Orange Polska.
2. Przed planowanym rozpoczęciem robót należy wystąpić z wnioskiem o realizację nadzoru właścielek wg zasad pracy na infrastrukturze Orange Polska podanych na stronie internetowej [www.orange.pl/wnioseknaodzor](http://www.orange.pl/wnioseknaodzor)
3. Każde wejście na infrastrukturę własności Orange Polska bez zlozonego w/w wniosku, będzie traktowane jako nielegalne i zgłaszane do organów ścigania oraz Państwowego Inspektora Nadzoru Budowlanego z wszelkimi tego konsekwencjami.
4. W przypadku nie zastosowania się do w/w uwag całość kosztów związanych z usunięciem ewentualnych awarii oraz zabezpieczeniem istniejących urządzeń telekomunikacyjnych poniesie Inwestor (Wykonawca).

Uzgodnił: *[Podpis]*

Uzgodniono w Orange Polska S.A.

Informujemy, że na obszarze objętym opracowaniem istnieje prawdopodobieństwo występowania niezidentyfikowanych urządzeń teletechnicznych. Jeżeli w trakcie wizji lokalnej, zostaną stwierdzone różnice pomiędzy danymi otrzymanymi z OPL a stanem w terenie, należy je niezwłocznie zgłosić do Orange i uzgodnić z właścicielami urządzeń teletechnicznych (sieci) oraz ująć w projekcie zamierzeń.


Uzgodnienie ważne jest 12 miesięcy.

Nr uzgodnienia: **15547/TTISILUP/2021** data: **19-04-2021**

Podpis: *[Podpis]*

**LEGENDA**

- GRANICA OPRACOWANIA
- GRANICA ISTNIEJĄCEGO PASA DROGOWEGO – GRANICA DZIAŁKI
- OŚ JEZDNI
- JEZDNI ASFALTOWA ISTNIEJĄCA – DO PRZEBUDOWY
- JEZDNI ASFALTOWA ISTNIEJĄCA
- UZUPENIENIE POBOCZY I ZAKŁADÓW MIESZANKI KRUSZYWA ŁAMANEGO
- NR EWIDENCYJNY DZIAŁKI
- LOKALIZACJA KANAŁU TECHNOLOGICZNEGO – WG ODRĘBNEGO OPRACOWANIA
- SKRZYŻOWANIE Z SIECIĄ TELEKOMUNIKACYJNĄ

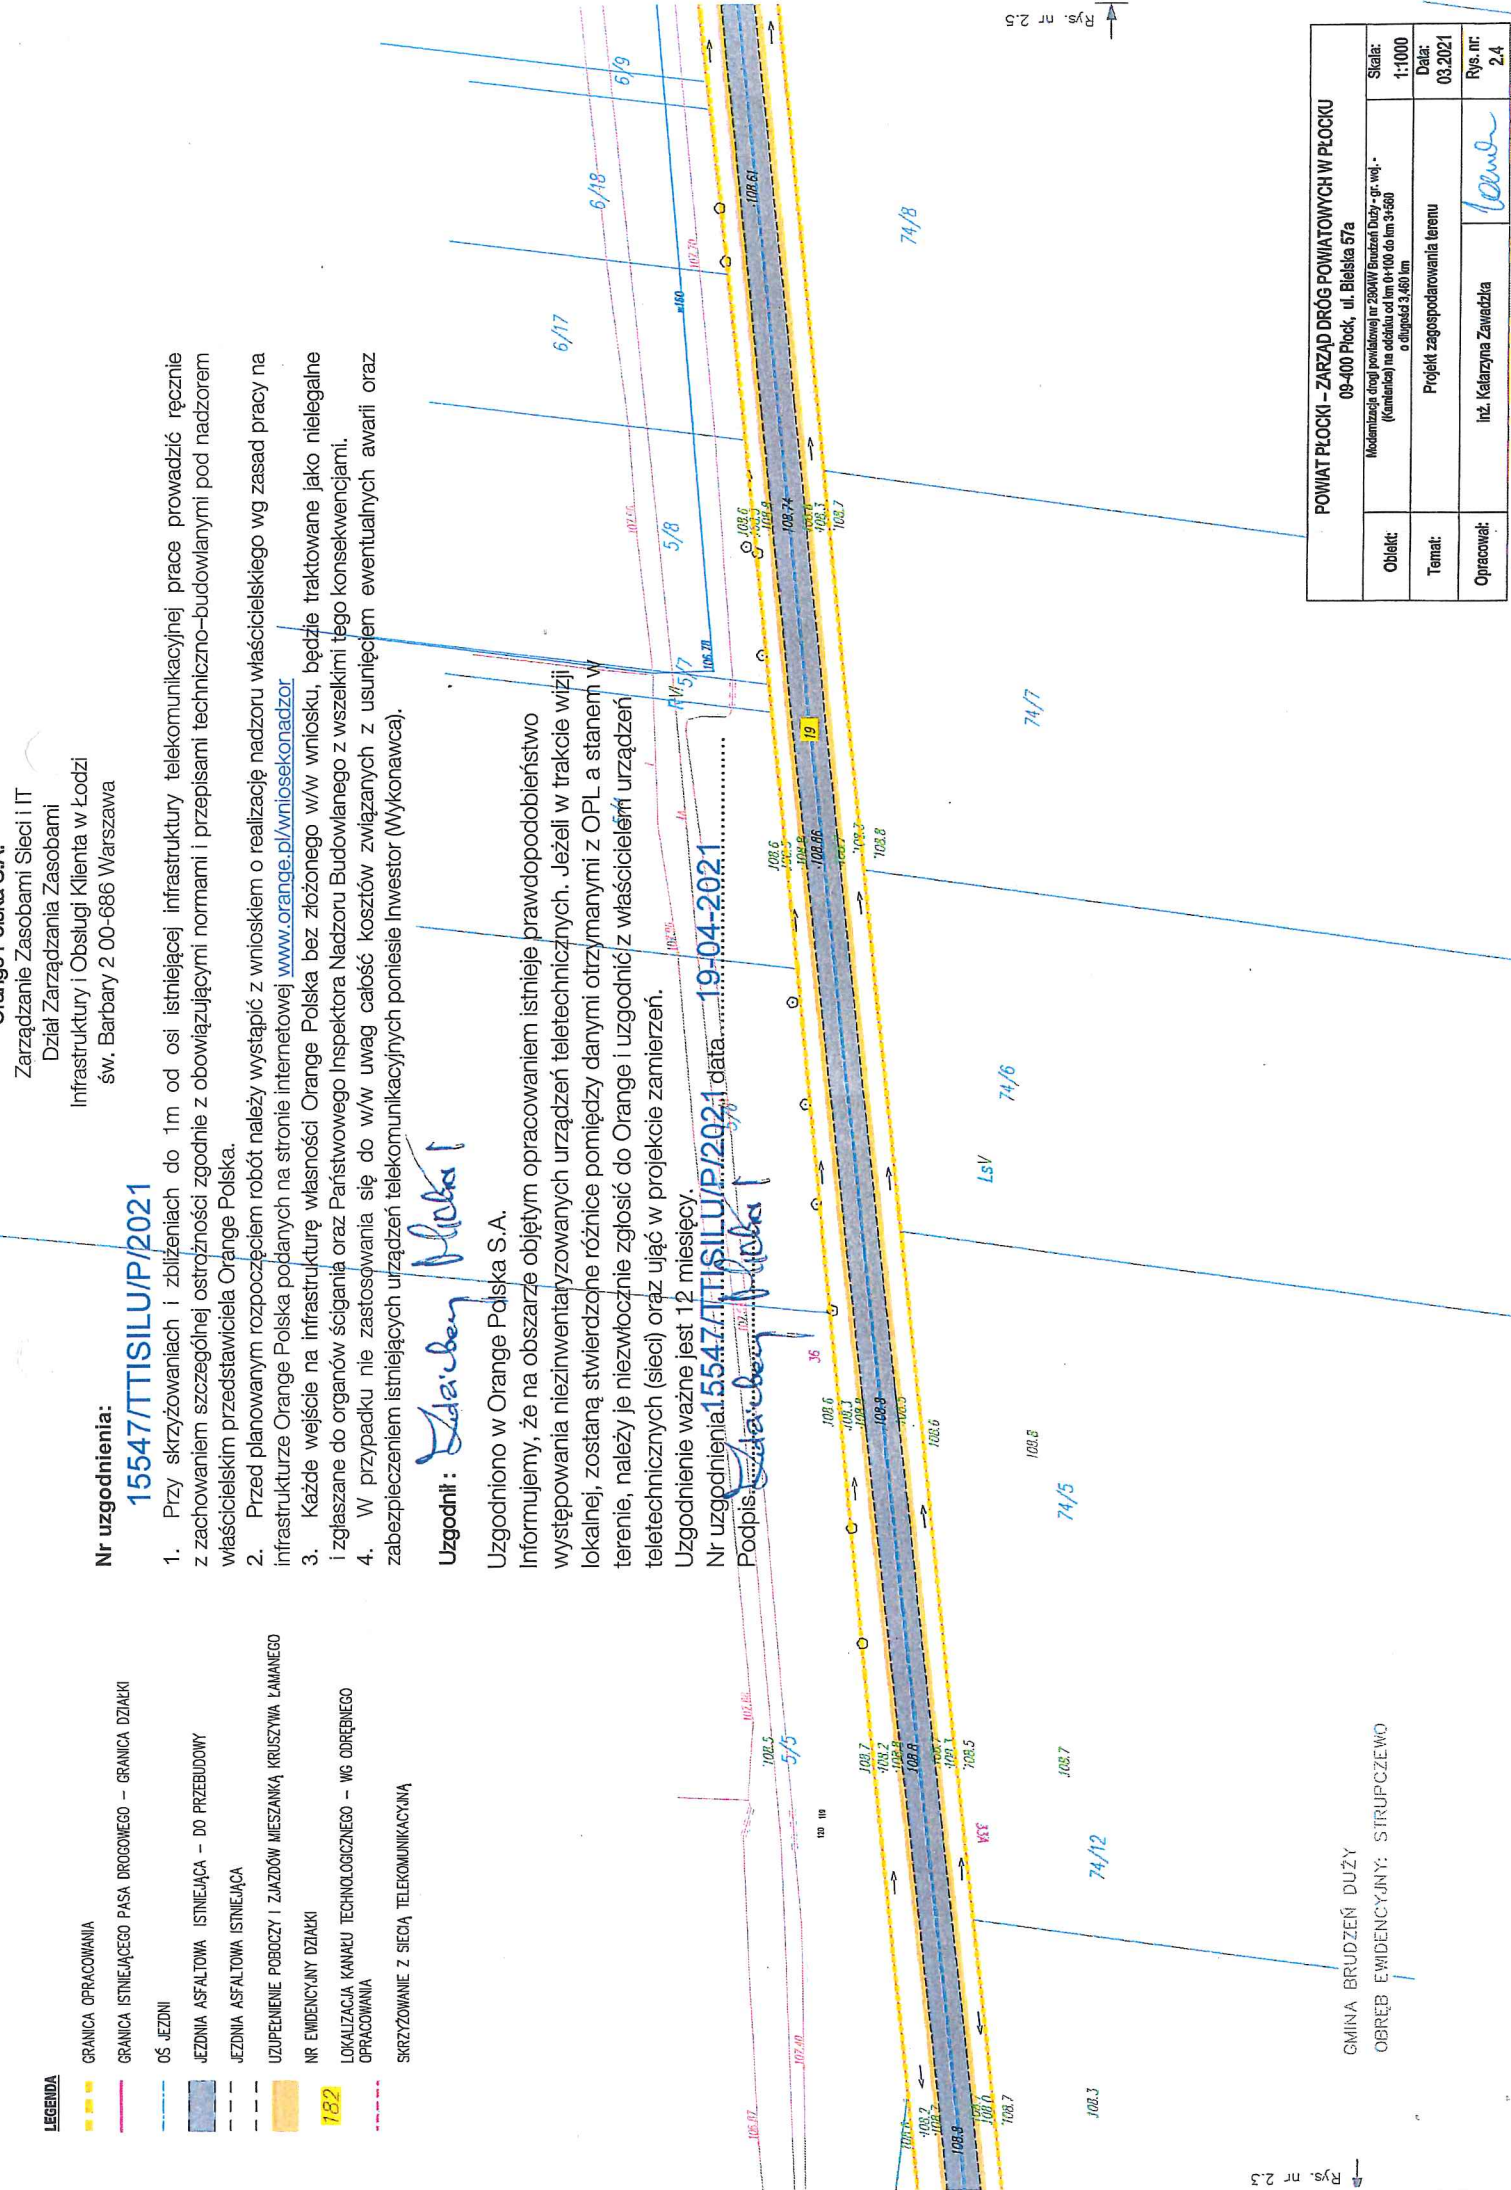

Nr uzgodnienia:

15547/TTISILU/P/2021

- LEGENDA**
- GRANICA OPRACOWANIA
  - GRANICA ISTNIEJĄCEGO PASA DROGOWEGO – GRANICA DZIAŁKI
  - OSI JEZDNI
  - JEZDNI ASFALTOWA ISTNIEJĄCA – DO PRZEBUDOWY
  - JEZDNI ASFALTOWA ISTNIEJĄCA
  - UZUPLENIE POCOCZY I ZAJDÓW MIESZKANĄ KRUSZYWA ŁAMANEGO
  - NR EWIDENCYJNY DZIAŁKI
  - LOKALIZACJA KANAŁU TECHNOLOGICZNEGO – WŁ. ODRĘBNEGO OPRACOWANIA
  - SKRZYŻOWANIE Z SIECIĄ TELEKOMUNIKACYJNĄ

- Przy skrzyżowaniach i zbliżeniach do 1m od osi istniejącej infrastruktury telekomunikacyjnej prace prowadzić ręcznie z zachowaniem szczególnej ostrożności zgodnie z obowiązującymi normami i przepisami techniczno-budowlanymi pod nadzorem właścicielskim przedstawiciela Orange Polska.
- Przed planowanym rozpoczęciem robót należy wystąpić z wnioskiem o realizację nadzoru właścicielskiego wg zasad pracy na infrastrukturze Orange Polska podanych na stronie internetowej [www.orange.pl/wniosekondozor](http://www.orange.pl/wniosekondozor)
- Każde wejście na infrastrukturę własności Orange Polska bez złożonego w/w wniosku, będzie traktowane jako nielegalne i zgłaszane do organów ścigania oraz Państwowego Inspektora Nadzoru Budowlanego z wszelkimi tego konsekwencjami.
- W przypadku nie zastosowania się do w/w uwag całość kosztów związanych z usunięciem ewentualnych awarii oraz zabezpieczeniem istniejących urządzeń telekomunikacyjnych poniesie Inwestor (Wykonawca).

Uzgodnił: *[Podpis]*

Uzgodniono w Orange Polska S.A.

Informujemy, że na obszarze objętym opracowaniem istnieje prawdopodobieństwo występowania niezidentyfikowanych urządzeń teletechnicznych. Jeżeli w trakcie wizji lokalnej, zostaną stwierdzone różnice pomiędzy danymi otrzymanymi z OPL a stanem w terenie, należy je niezwłocznie zgłosić do Orange i uzgodnić z właścicielem urządzeń teletechnicznych (sieci) oraz ująć w projekcie zamierzeń.

Uzgodnienie ważne jest 12 miesięcy.

Nr uzgodnienia: 15547/TTISILU/P/2021, data: 19-04-2021

Podpis: *[Podpis]*

*[Podpis]*

GMINA BRUDZEŃ DUŻY  



GMINA BRUDZEŃ DUŻY  
OBREB EWIDENCYJNY: STRUPCZEWÓ



Nr uzgodnienia:

15547/TTISILUP/2021

1. Przy skrzyżowaniach i zbieżeniach do 1m od osi istniejącej infrastruktury telekomunikacyjnej prace prowadzić ręcznie z zachowaniem szczególnej ostrożności zgodnie z obowiązującymi normami i przepisami techniczno-budowlanymi pod nadzorem właścicielskim przedstawiciela Orange Polska.
2. Przed planowanym rozpoczęciem robót należy wystąpić z wnioskiem o realizację nadzoru właścicielskiego wg zasad pracy na infrastrukturze Orange Polska podanych na stronie internetowej [www.orange.pl/wniosekondozor](http://www.orange.pl/wniosekondozor)
3. Każde wejście na infrastrukturę własności Orange Polska bez złożonego w/w wniosku, będzie traktowane jako nielegalne i zgłaszane do organów ścigania oraz Państwowego Inspektora Nadzoru Budowlanego z wszelkimi tego konsekwencjami.
4. W przypadku nie zastosowania się do w/w uwag całość kosztów związanych z usunięciem ewentualnych awarii oraz zabezpieczeniem istniejących urządzeń telekomunikacyjnych poniesie Inwestor (Wykonawca).

Uzgodnił: *[Podpis]*

Uzgodniono w Orange Polska S.A.

Informujemy, że na obszarze objętym opracowaniem istnieje prawdopodobieństwo występowania niezidentyfikowanych urządzeń teletechnicznych. Jeżeli w trakcie wizji lokalnej, zostaną stwierdzone różnice pomiędzy danymi otrzymanymi z OPL a stanem w terenie, należy je niezwłocznie zgłosić do Orange i uzgodnić z właścicielem urządzeń teletechnicznych (sieci) oraz ująć w projekcie zamierzeń.

Uzgodnienie ważne jest 12 miesięcy, data 19-04-2021

Nr uzgodnienia: 15547/TTISILUP/2021

Podpis: *[Podpis]*

LEGENDA

- GRANICA OPRACOWANIA
- GRANICA ISTNIEJĄCEGO PASA DROGOWEGO - GRANICA DZIAŁKI
- OSI JEZNI
- JEZDNI ASFALTOWA ISTNIEJĄCA - DO PRZEBUDOWY
- JEZDNI ASFALTOWA ISTNIEJĄCA
- UZUPLENIE POCZTY I ZAKŁADÓW MIESZKANIA KRUSZYWA ŁAMANEGO
- NR EVIDENCYJNY DZIAŁKI
- LOKALIZACJA KANAŁU TECHNOLOGICZNEGO - WG ODRĘBNEGO OPRACOWANIA
- SKRZYŻOWANIE Z SECIĄ TELEKOMUNIKACYJNĄ

GMINA BRUDZIEŃ DUŻY

OBREB EVIDENCYJNY: BĄDKOWO KOŚCIELNE

POWIAT PŁOCKI - ZARZĄD DRÓG POWIATOWYCH W PŁOCKU

09-400 Plock, ul. Bielska 57a

Modernizacja drogi powiatowej nr 2904W Brudzeń Duży - gr. woj. - (komunikacja) na odcinku od km 0+100 do km 3+500 o długości 3,400 km

Skala:

1:1000

Data:

03.2021

Rys. nr:

2.6

Int. Katarzyna Zawadzka

*[Podpis]*



## Nr uzgodnienia:

15547/TTISILU/P/2021

- Przy skrzyżowaniach i zblizeniach do 1m od osi istniejacej infrastruktury telekomunikacyjnej prace prowadzic recznie z zachowaniem szczegolnej ostroznosci zgodnie z obowiazujacymi normami i przepisami techniczno-budowlanymi pod nadzorem wlascielskim przedstawiciela Orange Polska.
- Przed planowanym rozpoczeciem robót należy wystapic z wnioskiem o realizację nadzoru wlascielskiego wg zasad pracy na infrastrukturze Orange Polska podanych na stronie internetowej [www.orange.pl/wniosek nadzor](http://www.orange.pl/wniosek nadzor)
- Kazde wejście na infrastrukturę wlascioci Orange Polska bez zlozonego w/w wniosku, bedzie traktowane jako nielegalne i zgłaszane do organów ścigania oraz Państwowego Inspektora Nadzoru Budowlanego z wszelkimi tego konsekwencjami.
- W przypadku nie zastosowania się do w/w uwag całosci kosztów związanych z usunięciem ewentualnych awarii oraz zabezpieczeniem istniejacych urzadzzeń telekomunikacyjnych poniesie Inwestor (Wykonawca).

Uzgodnil: *[Podpis]*

Uzgodniono w Orange Polska S.A.

Informujemy, że na obszarze objętych opracowaniem istnieje prawdopodobieństwo występowania niezidentyfikowanych urzadzzeń teletechnicznych. Jeżeli w trakcie wizji lokalnej, zostaną stwierdzone różnice pomiędzy danymi otrzymanymi z OPL a stanem w terenie, należy je niezwłocznie zgłosic do Orange i uzgodnic z wlascicielem urzadzzeń teletechnicznych (sieci) oraz ujac w projekcie zamierzeń.

Uzgodnienie ważne jest 12 miesiecy.

Nr uzgodnienia: 15547/TTISILU/P/2021 data: 19.04.2021

Podpis: *[Podpis]*

## LEGENDA

- GRANICA OPRACOWANIA
- GRANICA ISTNIEJACEGO PASA DROGOWEGO - GRANICA DZIAŁKI
- OŚ JEZNI
- JEZDNI ASFALTOWA ISTNIEJACA - DO PRZEBUDOWY
- JEZDNI ASFALTOWA ISTNIEJACA
- UZUPLENIE POCZTY I ZIAZDÓW MIESZKANĄ KRUSZYWA ŁAMANEGO
- NR EVIDENCYJNY DZIAŁKI
- LOKALIZACJA KANAŁU TECHNOLOGICZNEGO - WG ODRĘBNEGO OPRACOWANIA
- SKRZYŻOWANIE Z SIECIĄ TELEKOMUNIKACYJNĄ



| POWIAT PŁOCKI - ZARZĄD DRÓG POWIATOWYCH W PŁOCKU |  |          |         |
|--|--|----------|---------|
| 09-400 Płock, ul. Białska 57a                    |  |          |         |
| Obiekt:  | Modernizacja drogi powiatowej nr 2804W Brudzeń Duży - gr. woj. - (Kamienie) na odcinku od km 0+100 do km 3+490 o długości 3,490 km | Skala:   | 1:1000  |
| Temat:   | Projekt zagospodarowania terenu  | Data:    | 03.2021 |
| Opracował:                                       | Inż. Katarzyna Zawadzka  | Rys. nr: | 2.7     |



Zarządzanie Zasobami Sieci IT  
Dział Zarządzania Zasobami IT  
Infrastruktury i Obsługi Klienta w Łodzi  
św. Barbary 2 00-686 Warszawa

Nr uzgodnienia: 15547/TTISILUP/2021

1. Przy skrzyżowaniach i zbliżeniach do 1m od osi istniejącej infrastruktury telekomunikacyjnej prace prowadzić ręcznie z zachowaniem szczególnej ostrożności zgodnie z obowiązującymi normami i przepisami techniczno-budowlanymi pod nadzorem właścicielskim przedstawiciela Orange Polska.
2. Przed planowanym rozpoczęciem robót należy wystąpić z wnioskiem o realizację nadzoru właścicielskiego wg zasad pracy na infrastrukturze Orange Polska podanych na stronie internetowej [www.orange.pl/wniosekondozor](http://www.orange.pl/wniosekondozor)
3. Każde wejście na infrastrukturę własności Orange Polska bez złożonego w/w wniosku, będzie traktowane jako nielegalne i zgłaszane do organów ścigania oraz Państwowego Inspektora Nadzoru Budowlanego z wszelkimi tego konsekwencjami.
4. W przypadku nie zastosowania się do w/w uwag całość kosztów związanych z usunięciem ewentualnych awarii oraz zabezpieczeniem istniejących urządzeń telekomunikacyjnych poniesie Inwestor (Wykonawca).


Uzgodniono w Orange Polska S.A.


Informujemy, że na obszarze objętym opracowaniem istnieje prawdopodobieństwo występowania niezidentyfikowanych urządzeń teletechnicznych. Jeżeli w trakcie wizji lokalnej, zostaną stwierdzone różnice pomiędzy danymi otrzymanymi z OPL a stanem w terenie, należy je niezwłocznie zgłosić do Orange i uzgodnić z właścicielem urządzeń teletechnicznych (sieci) oraz ująć w projekcie zamierzeń.

Uzgodnienie ważne jest 12 miesięcy.

Nr uzgodnienia: 15547/TTISILUP/2021, data: 19-04-2021


- LEGENDA
- GRANICA OPRACOWANIA
  - GRANICA ISTNIEJĄCEGO PASA DROGOWEGO – GRANICA DZIAŁKI
  - OSI JEZDNI
  - JEZDNI ASFALTOWA ISTNIEJĄCA – DO PRZEBUDOWY
  - JEZDNI ASFALTOWA ISTNIEJĄCA
  - UZUPŁEKNIE POCZOZY I ZIAZDOW MIESZANKA KRUSZYWA ŁAMANEGO
  - NR EWIDENCYJNY DZIAŁKI
  - LOKALIZACJA KANAŁU TECHNOLOGICZNEGO – WG ODRĘBNEGO OPRACOWANIA
  - SKRZYŻOWANIE Z SIECIĄ TELEKOMUNIKACYJNĄ

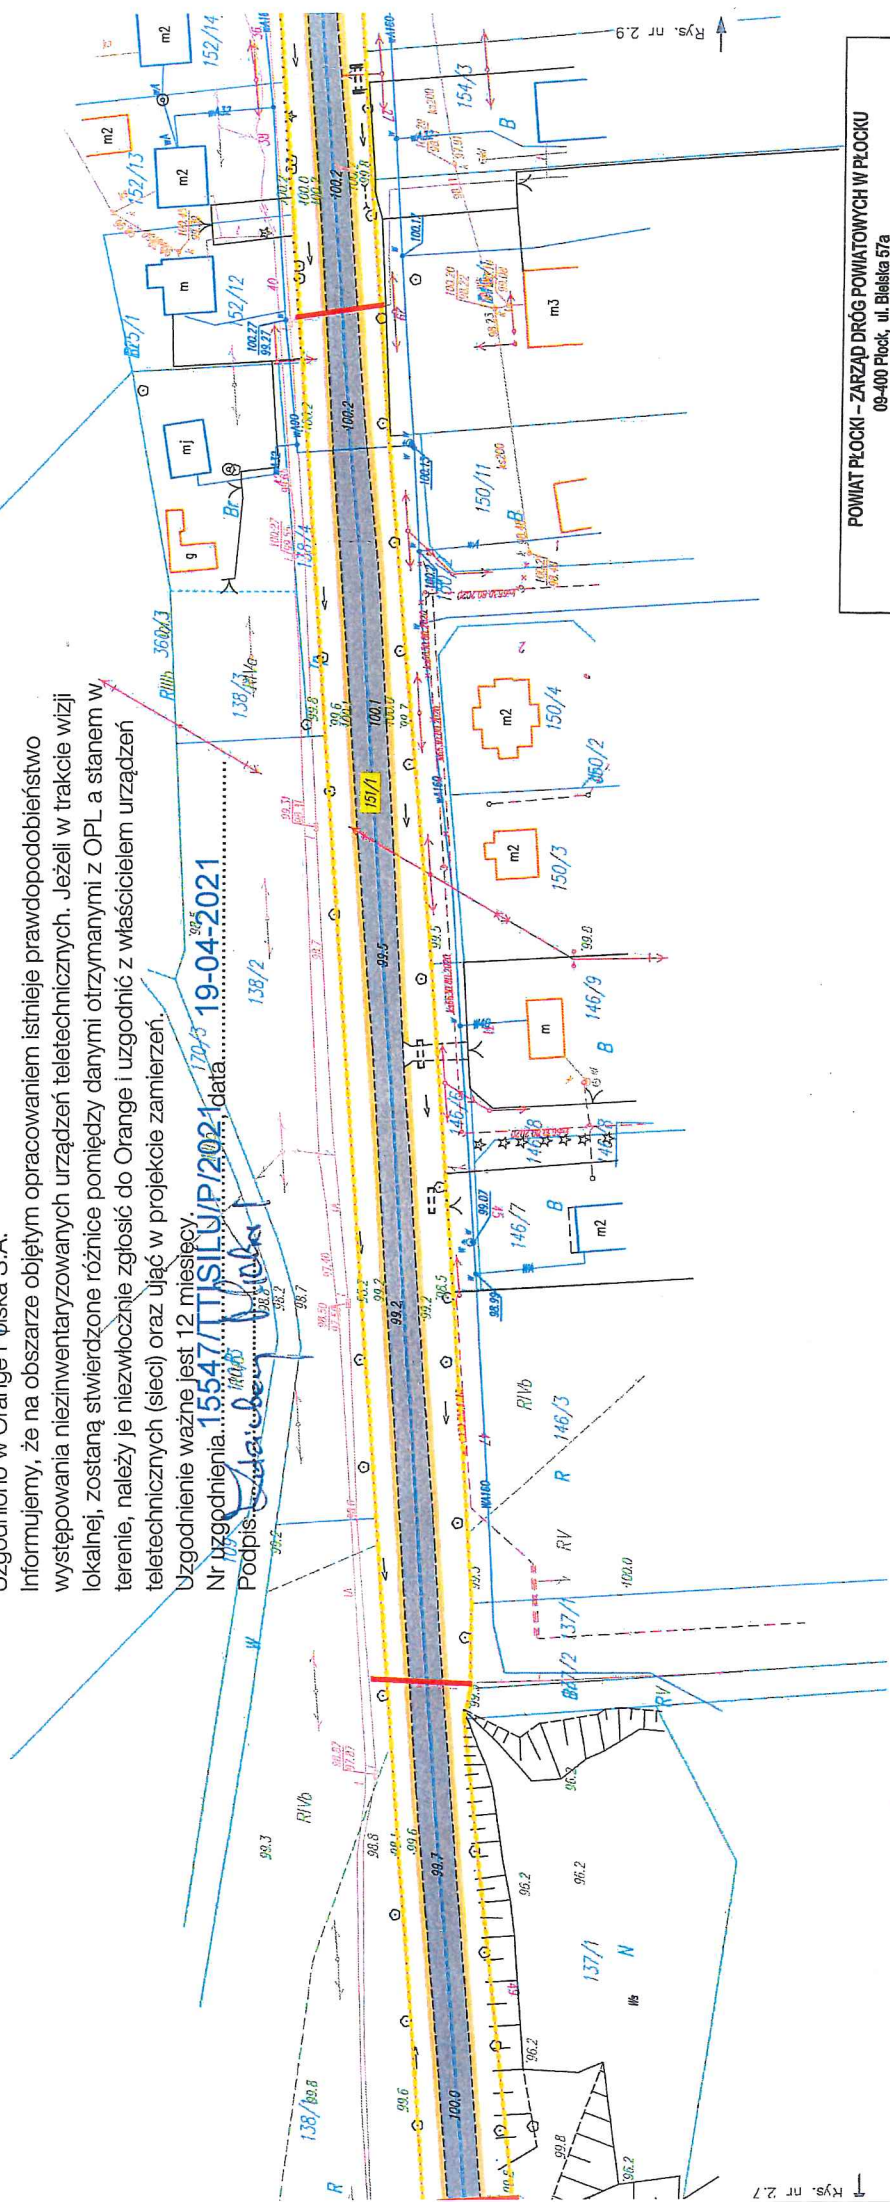

GMINA BRUDZEN DUŻY  
OBREB EWIDENCYJNY: BRUDZEN DUŻY

|  |   |
|--|---|
| POWIAT PŁOCKI – ZARZĄD DRÓG POWIATOWYCH W PŁOCKU<br>09-400 Plock, ul. Błęska 57a |   |
| Obiekt:  | Stalica:<br>Modernizacja drogi powiatowej nr 2504W Brudzeń Duży – gr. wd. –<br>(kierunek) na odcinku od km 0+100 do km 3+400<br>o długości 3,400 km |
| Temat:   | Data:<br>Projekt zagospodarowania terenu<br>03.2021   |
| Opracował:   | Rys. nr:<br>inż. Katarzyna Zawadzka<br>2.8  |



# LEGENDA

- GRANICA OPRACOWANIA
- GRANICA ISTNIEJĄCEGO PASA DROGOWEGO – GRANICA DZIAŁKI
- OS. JEZONI
- JEZDNIJA ASFALTOWA ISTNIEJĄCA – DO PRZEBUDOWY
- JEZDNIJA ASFALTOWA ISTNIEJĄCA
- UZUPŁNIENIE POBOCZY I ZAJAZDÓW MIESZANKĄ KRUSZYNY ŁAMANEJ
- NR EWIDENCYJNY DZIAŁKI
- LOKALIZACJA KANAŁU TECHNOLOGICZNEGO – WG ODRĘBNEGO OPRACOWANIA
- SKRZYŻOWANIE Z SIĘCIĄ TELEKOMUNIKACYJNĄ



GMINA BRUDZIEŃ DUŻY  
 OBRĘB EWIDENCYJNY: BRUDZIEŃ DUŻY

|  |                  |
|--|------------------|
| Obiekt:<br>Modernizacja drogi powiatowej nr 2004W Brudzeń Duży - gr. wsi -<br>(kierunek) na odcinku od km 0+100 do km 3+450<br>o długości 3,450 km | Skala:<br>1:1000 |
| Temat:<br>Projekt zagospodarowania terenu  | Data:<br>03.2021 |
| Opracował:<br>Inż. Katarzyna Zawadzka  | Rys. nr:<br>2.9  |