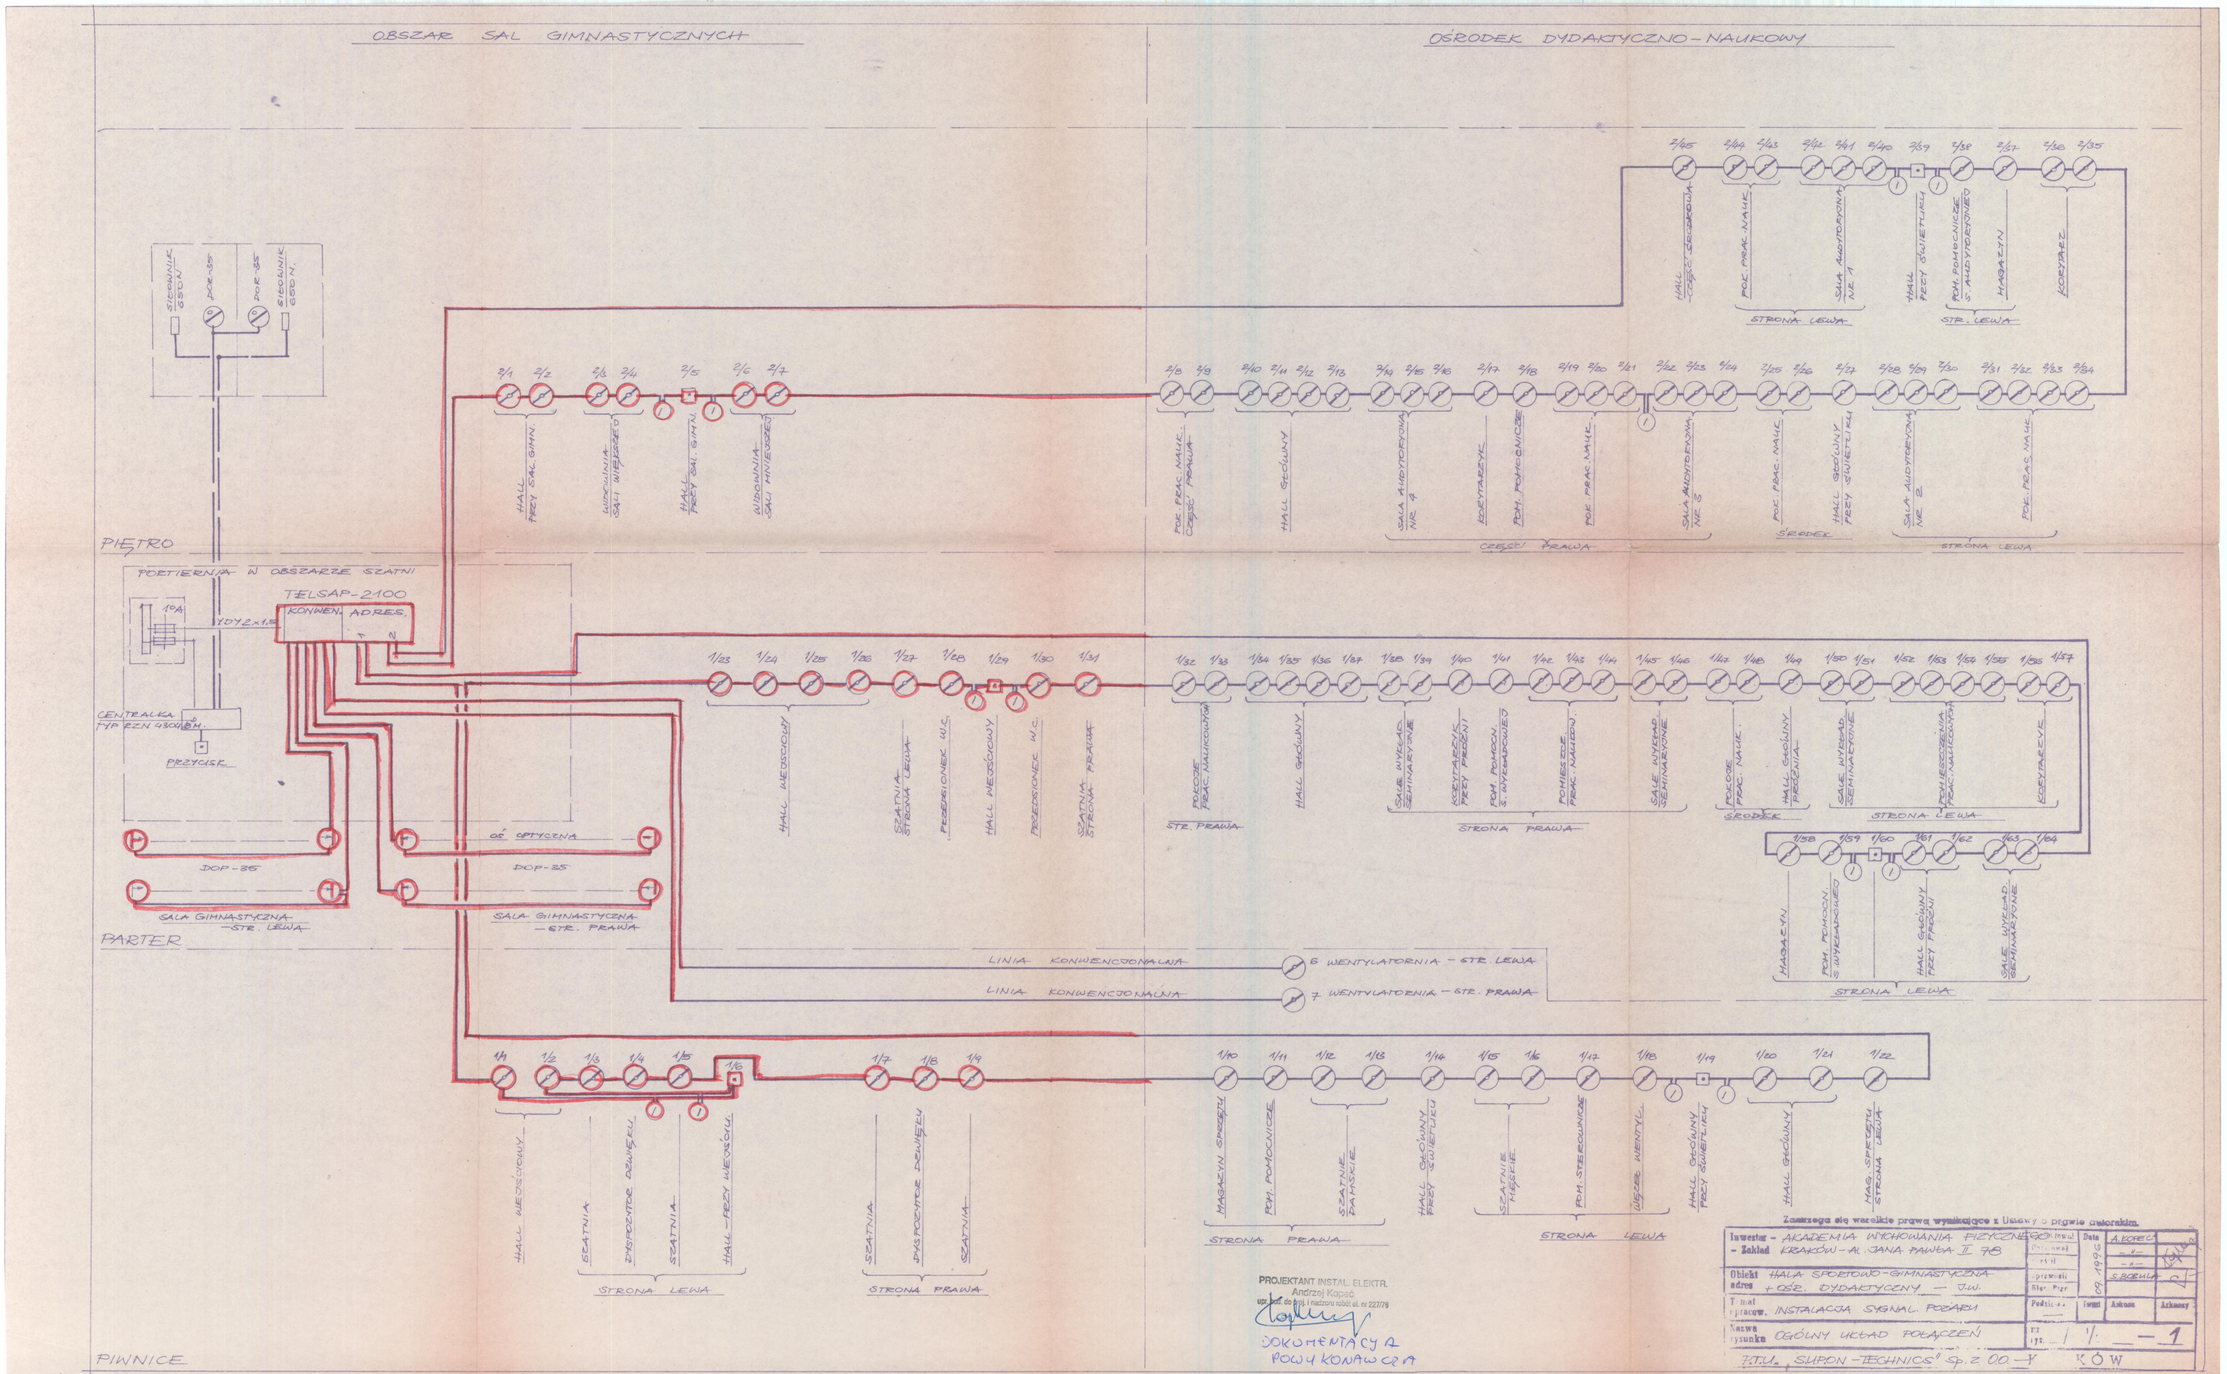
OBSZAR SAL GIMNASTYCZNYCH
OŚRODEK DYDAKTYCZNO-NAUKOWY
PIĘTRO
PARTER
PIWNICE
PORTIERNIA W OBSZARZE SZATNI
TELSAP-2100
KONWEN. ADRES.
CENTRALKA TYP RZN 4304/8M
PRZYCISK
DOP-35
SALA GIMNASTYCZNA - STR. LEWA
SALA GIMNASTYCZNA - STR. PRAWA
OŚ OPTYCZNA
LINIA KONWENCJONALNA
6 WENTYLATORNIA - STR. LEWA
7 WENTYLATORNIA - STR. PRAWA
HALL WEJŚCIOWY
SZATNIA
DYSPOZYTOR DZWIĘKU
HALL - PRZY WEJŚCIU
STRONA LEWA
STRONA PRAWA
STR. PRAWA
CZĘŚĆ PRAWA
ŚRODEK
HALL GŁÓWNY
MAGAZYN SPRZĘTU
POM. POMOCNICZE
SZATNIE DAMSKIE
SZATNIE MĘSKIE
POM. STEROWNICZE
WĘZEŁ WENTYL.
MAG. SPRZĘTU STRONA LEWA
PROJEKTANT INSTAL. ELEKTR.
Andrzej Kopeć
DOKUMENTACJA POWYKONAWCZA
Zastrzega się wszelkie prawa wynikające z Ustawy o prawie autorskim.
Inwestor - Zakład AKADEMIA WYCHOWANIA FIZYCZNEGO KRAKÓW - AL. JANA PAWŁA II 78
Obiekt adres HALA SPORTOWO-GIMNASTYCZNA + OŚR. DYDAKTYCZNY - J.W.
Temat opracow. INSTALACJA SYGNAL. POŻARU
Nazwa rysunku OGÓLNY UKŁAD POŁĄCZEŃ
Data 09.1996
A. KOPEĆ
S. BOBULA
Podpis
Arkusz
Arkuszy
P.T.U. „SUPON-TECHNICS" Sp. z O.O. - KÓW