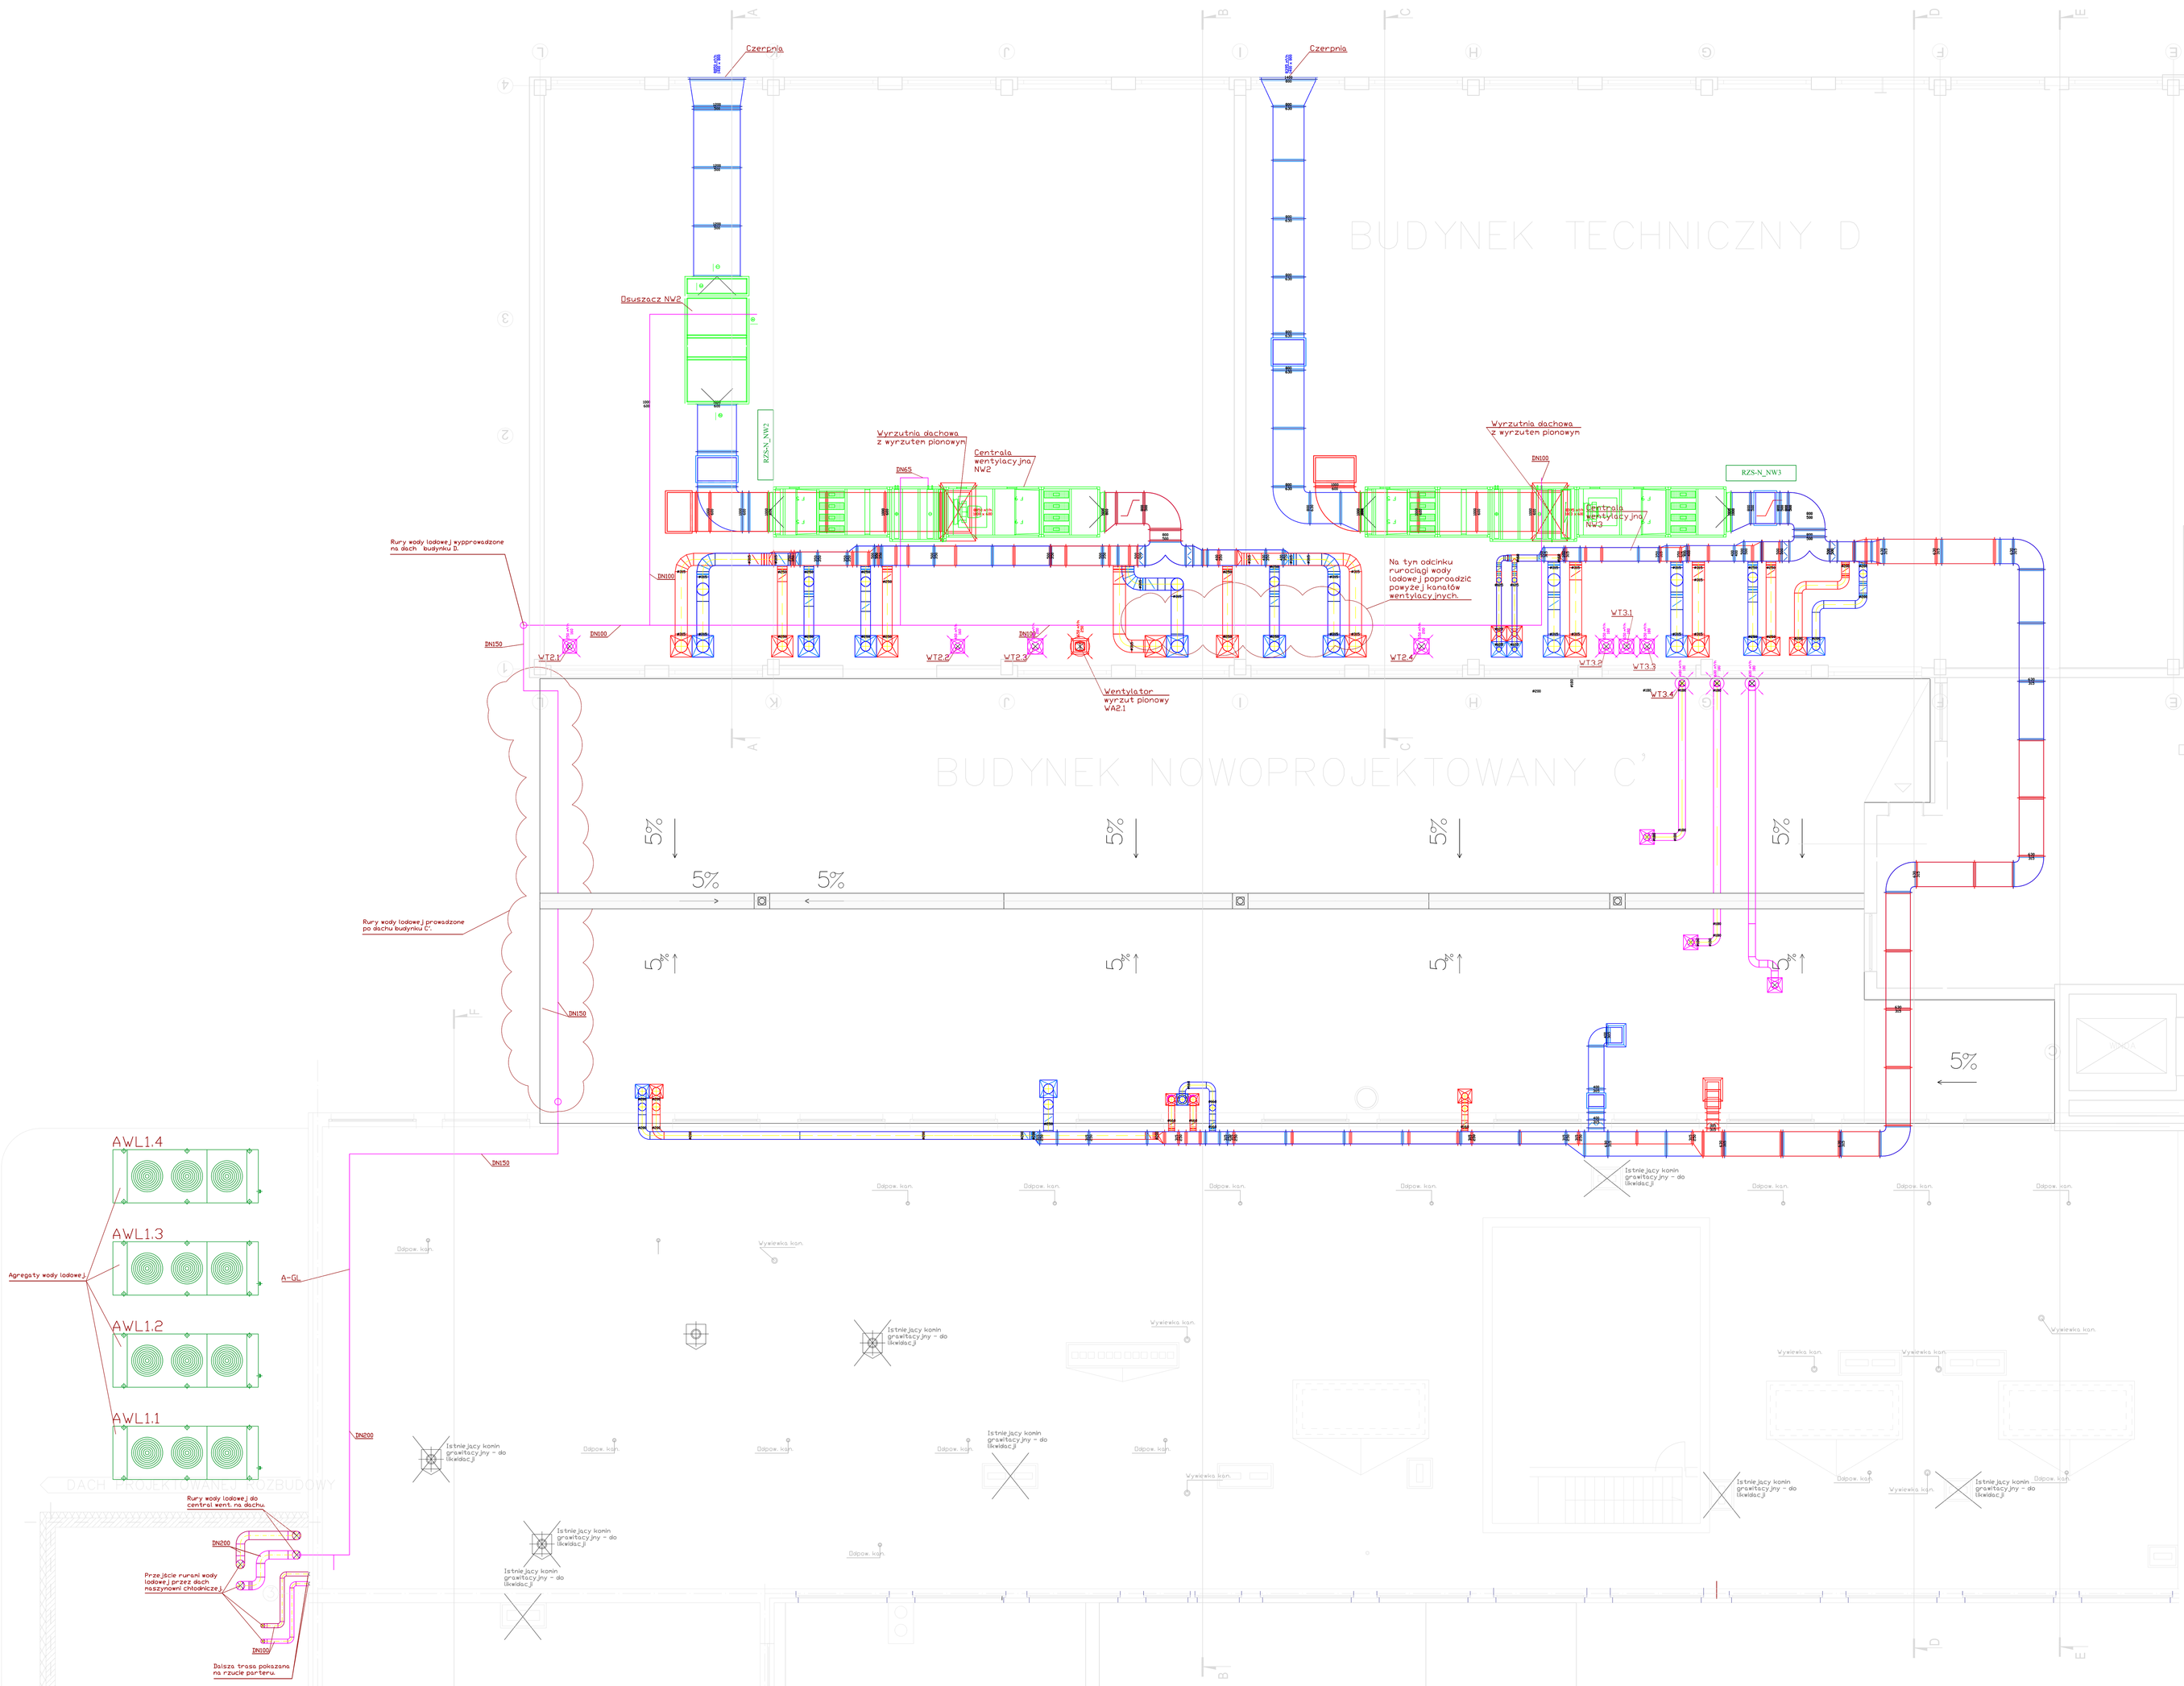

Temat:	Zakład Medycyny Nuklearnej w Centrum Onkologii im. prof. Franciszka Łukaszczyka; ul. dr I. Romanowskiej 2, 85-796 Bydgoszcz
Branża:	Wentylacja mechaniczna, klimatyzacja
Tytuł rysunku:	Rzut dachu - BUDYNEK C'
Uwagi:	Projekt powykonawczy

KLIMAT SOLEC Sp. z o.o.
86-005 Solec Kujawski - PL, ul. Nadbrzeżna 2a, T. (+48)52 357 24 42, F. (+48)52 357 50 00, www.klimat.eu, e-mail: klimat@klimat.eu

Sprawdził:	
Nr kol.	
Data wydania:	Podpis:
Nr kol.	BUP-19068-PWDS-00
Sprawdził:	
Nr kol.	BUP-19068-PWDS-00
Skala:	Data:
1:200	VIII.
Nr rysunku:	Nr: