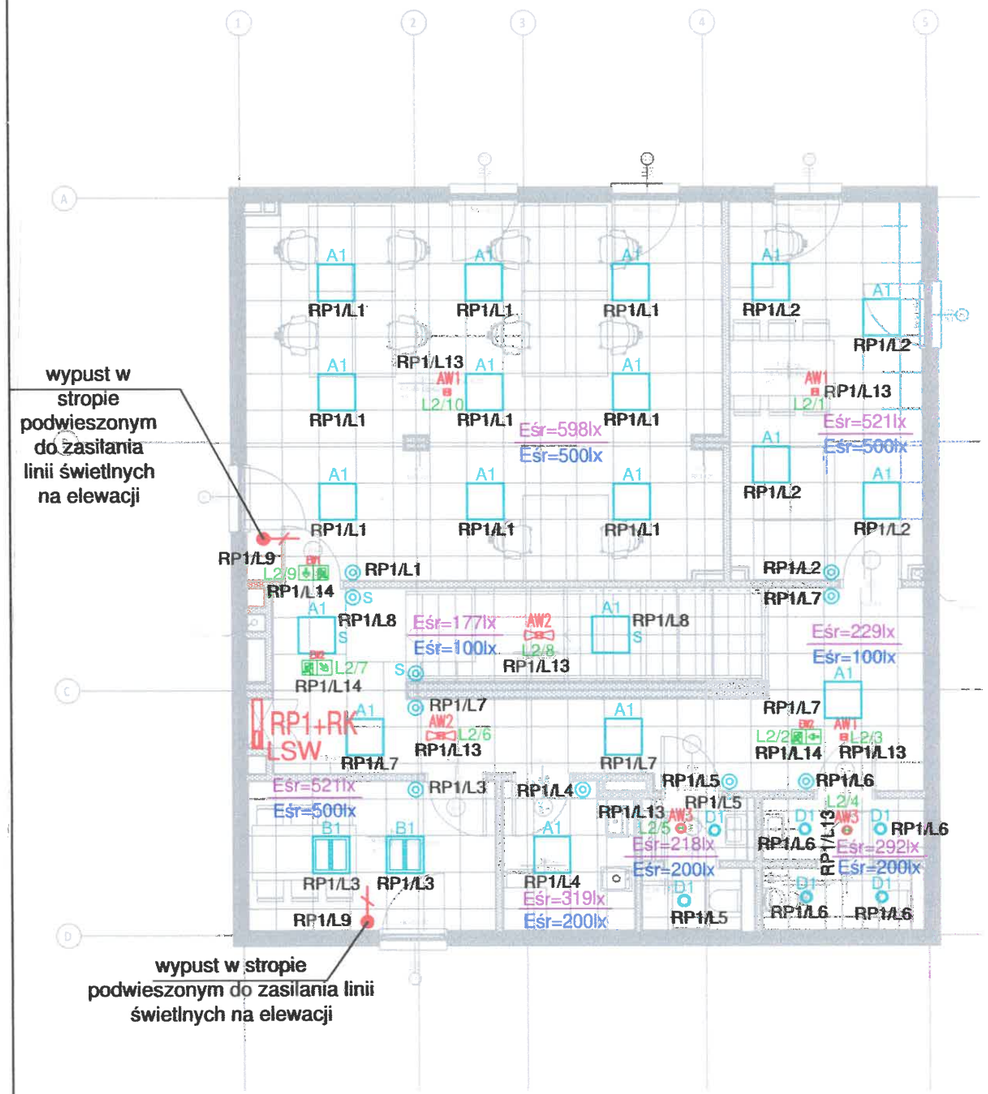

A1 OPRAWA DOSTROPOWA PRATO LED 36W 3000K MPRM IP44

B1 OPRAWA DOSTROPOWA 600x600 IMOLA LED PAR 36W 3000K

C1 OPRAWA NASTROPOWA FIBRA Q LED 1272mm 56W 3000K PC IP66

D1 OPRAWA DOSTROPOWA BARI ECO LED LOW MAT 195 15W 3000K IP44

Z1 OPRAWA ZEWNĘTRZNA CUBIC KINKIET LED DI 15W 3000K IP65

AW1 OPRAWA AWARYJNA ONTEC R M1 2W 1H DATA2 + ZESTAW G/K

AW2 OPRAWA AWARYJNA ONTEC R C1 2W 1H DATA2 + ZESTAW G/K

AW3 OPRAWA AWARYJNA ITECH M1 2W 1H IP65 DATA2 + ZESTAW G/K

AW4 OPRAWA AWARYJNA ONTEC S30 M5 4W 1H DATA2 IP65

AW COLD OPRAWA AWARYJNA ONTEC S W1 2W 1H IP65 COLD DATA2 ZESTAW IP67

EW1 OPRAWA EWAKUACYJNA NAŚCIENNA ONTEC S M1 1W 1H IP65 DATA2

EW2 OPRAWA EWAKUACYJNA DOSTROPOWA ONTEC G E1 1W 1H DATA2 + ZESTAW G/K

PRZYCISK "ŚWIATŁO", BMP1.01/11 z ramką BMR1B/11 kolor biały Kontakt Simon

WYPUST 1-FAZOWY

WYSOKOŚĆ INSTALOWANIA ŁĄCZNIKÓW OŚWIETLENIA h=1,4m

Eśr=224lx — ŚREDNIE NATĘŻENIE OŚWIETLENIA OBLICZONE

Eśr=200lx — WYMAGANE NORMATYWNE ŚREDNIE NATĘŻENIE OŚWIETLENIA

L.../... NUMER LINII/NUMER OPRAWY WG SCHEMATU MONITOROWANIA OPRAW AWARYJNYCH

DOKUMENTACJA POWYKONAWCZA

UPRAWNIENIA BUDOWLANE
MAZ/0194/WBE/18
do kierowania robotami instalacji i urządzeń elektrycznych bez ograniczeń
mgr inż. Rafał Wieczorek

Climatic Sp. z o. o. Sp. k. Reguły, ul. Żytnia 6
tel. 22 753-27-00, fax 22 735-27-01
www.climatic.pl email:climatic@climatic.pl

Faza:	**PROJEKT TECHNICZNY**
Branża:	**INSTALACJE ELEKTRYCZNE**
Nazwa zamierzenia budowlanego:	**Budowa budynku serwerowni głównej w systemie modułowym wraz z zagospodarowaniem terenu i infrastrukturą towarzyszącą**
Adres:	ul. Wołoska 137, Warszawa, działka nr 8/7, obręb 0116
Inwestor:	Centralny Szpital Kliniczny MSWiA, ul. Wołoska 137, 02-507 Warszawa
Tytuł rys.:	**Plan instalacji oświetlenia - rzut piętra**
Projektant:	mgr inż. Urszula Sadowska upr. nr MAZ/0434/POOE/06 w specjalności instalacyjnej do projektowania bez ograniczeń
Zespół proj.:	mgr inż. Mateusz Grabiwoda
Sprawdzający:	mgr inż. Włodzimierz Turyk upr. nr MAZ/0073/PBE/20 w specjalności instalacyjnej do projektowania bez ograniczeń
Data sporządzenia:	18.08.2022 aktualizacja 14.04.2023
Skala: 1 : 100	Nr rys.: SER-PT-IE-04