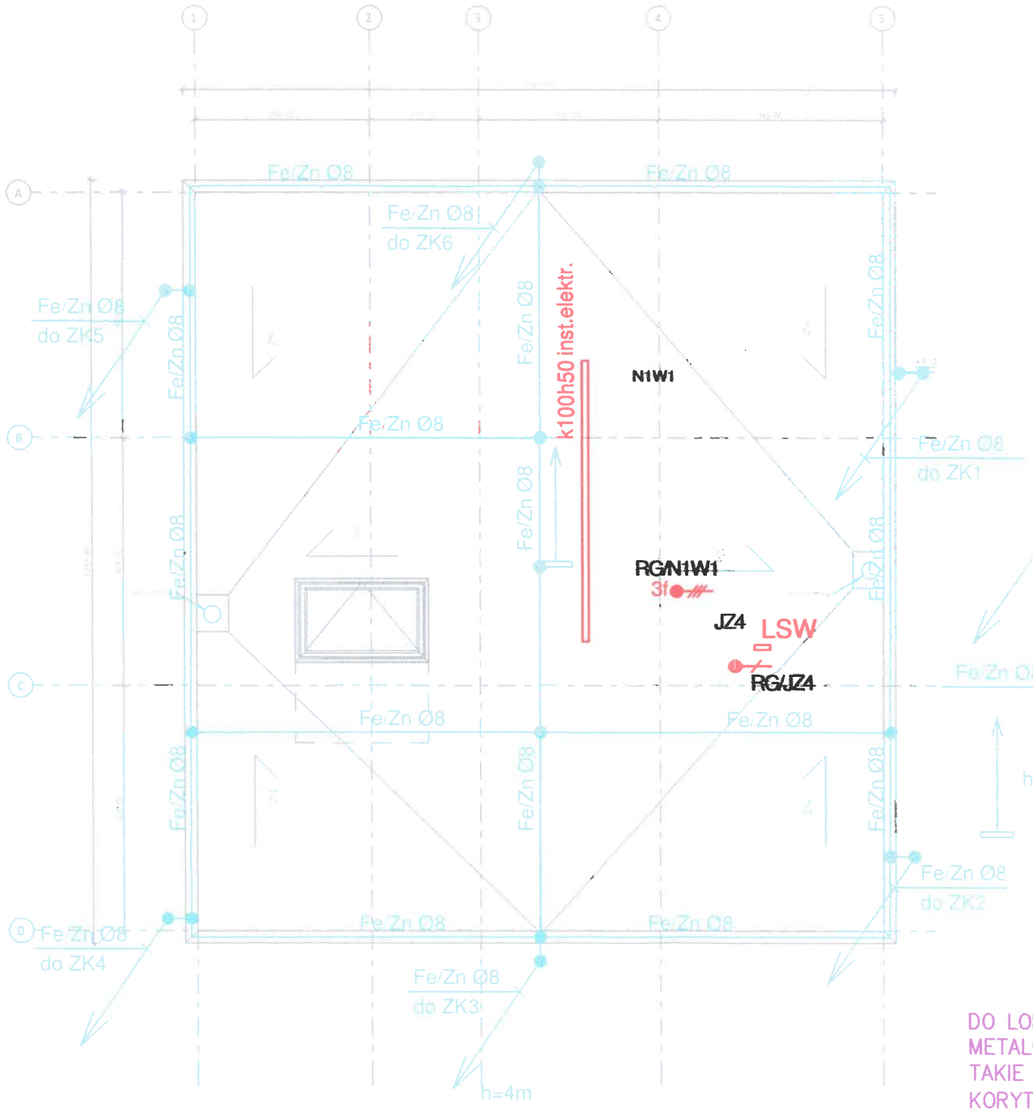

WYPUST 1–FAZOWY

3f WYPUST 3–FAZOWY

PRZEWÓD ODPROWADZAJĄCY Z DRUTU ODGROMOWEGO Fe/Zn⌀8 UŁOŻONY W RURCE OCHRONNEJ POD ELEWACJĄ

ZWÓD POZIOMY NISKI WYKONANY Z DRUTU ODGROMOWEGO Fe/Zn⌀8

h=... MASZT ODGROMOWY Z PODSTAWĄ O PODANEJ WYSOKOŚCI

LSW LOKALNA SZYNA WYRÓWNAWCZA

k100h60 KORYTO INSTALACYJNE Z POKRYWĄ O PODANEJ SZEROKOŚCI I WYSOKOŚCI

DO LOKALNEJ SZYNY WYRÓWNAWCZEJ PODŁĄCZYĆ WSZYSTKIE METALOWE NIE WYKAZANE NA RZUCIE ELEMENTY WYPOSAŻENIA TECHNICZNEGO TAKIE JAK: KANAŁY WENTYLACYJNE, METALOWE RURY INSTALACJI SANITARNYCH, KORYTKA I DRABINKI INSTALACYJNE, ITP

UWAGA: ZASILANIE URZĄDZEŃ NA DACHU WYKONAĆ ZGODNIE Z ICH DTR–KAMI

DOKUMENTACJA POWYKONAWCZA

UPRAWNIENIA BUDOWLANE
MAZ/0194/WBE/18
do kierowania robotami instalacji
i urządzeń elektrycznych bez ograniczeń
mgr inż. Rafał Wieczorek

Climatic Sp. z o. o. Sp. k. Reguły, ul. Żytnia 6
tel. 22 753-27-00, fax 22 735-27-01
www.climatic.pl email:climatic@climatic.pl

Faza:	**PROJEKT TECHNICZNY**
Branża:	**INSTALACJE ELEKTRYCZNE**
Nazwa zamierzenia budowlanego:	**Budowa budynku serwerowni głównej w systemie modułowym wraz z zagospodarowaniem terenu i infrastrukturą towarzyszącą**
Adres:	ul. Wołoska 137, Warszawa, działka nr 8/7, obręb 0116
Inwestor:	Centralny Szpital Kliniczny MSWiA, ul. Wołoska 137, 02-507 Warszawa
Tytuł rys.:	**Rzut dachu**
Projektant:	mgr inż. Urszula Sadowska upr. nr MAZ/0434/POOE/06 w specjalności instalacyjnej do projektowania bez ograniczeń
Zespół proj.:	mgr inż. Mateusz Grabiwoda
Sprawdzający:	mgr inż. Włodzimierz Turyk upr. nr MAZ/0073/PBE/20 w specjalności instalacyjnej do projektowania bez ograniczeń
Data sporządzenia:	18.08.2022 aktualizacja 14.04.2023
Skala: 1 : 100	Nr rys.: SER-PT-IE-07