ZESPÓŁ BUDYNKÓW URZĘDU MIASTA W BRZEGU
49-300 BRZEG, ul. ROBOTNICZA 12
Inwestor: URZĄD MIASTA W BRZEGU
49-300 BRZEG, ul. ROBOTNICZA 12

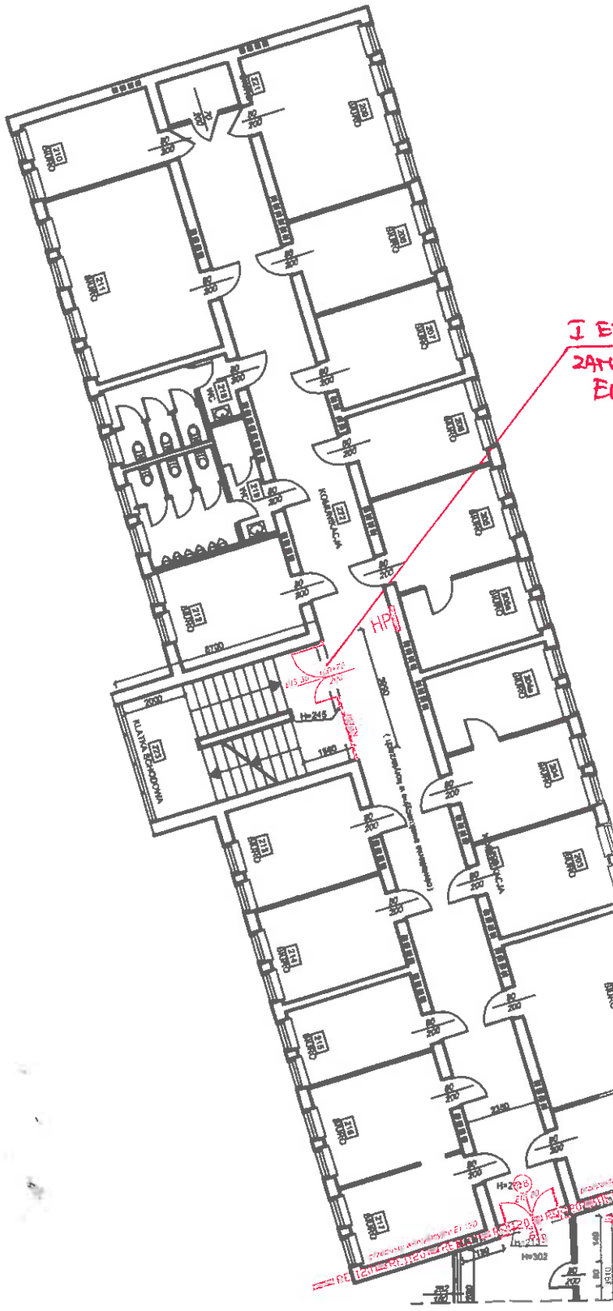

Budynek "B" rzut II-piętra
skala 1:200

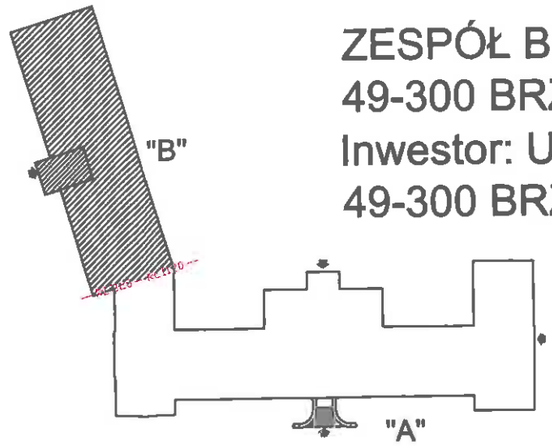

układ budynków - schemat

Budynek "B" - pierwsza strefa pożarowa
II piętro o pow. użytkowej 441,07 m² - kategoria ZL III + ZL I

roboty do wykonania:
- budowa ścianki profilowej REI 60 wydzielającej klatkę schodową w poziomie II-go piętra z drzwiami EIS 30 zgodnie z rysunkiem
- zabezpieczenie przepustów wentylacji grawitacyjnej w ścianie oddzielenia pożarowego na granicy stref pomiędzy budynkiem "A" i "B" - EI 120
- montaż hydrantu HP 25
- montaż drzwi EIS 60 w otworze na granicy stref budynku "A" i "B" - wydzielenie łącznika ścianą w klasie odpormości pożarowej REI 120
- wymiana okien na EI 60 w części łącznika celem stworzenia pasa szer.2,0m na granicy stref

UWAGA:
- budynek A i B jest wyposażony w oświetlenie awaryjne
- główny wyłącznik prądu usytuowany wewnątrz budynku "A" odcina dopływ prądu do obu budynków
- oba budynki wysposażone są w gaśnice w ilości 2kg środka gaśniczego na każde 100m²
- w budynku "A" gaśnice wodno-mgłowe o pojemności 6 l w łącznej ilości 8 sztuk
- wszystkie drzwi pożarowe wyposażone w samozamykacze, drzwi dwuskrzydłowe na granicy stref wyposażone w elektrotrzymacze

fragment rzutu II-go pietra
1:100

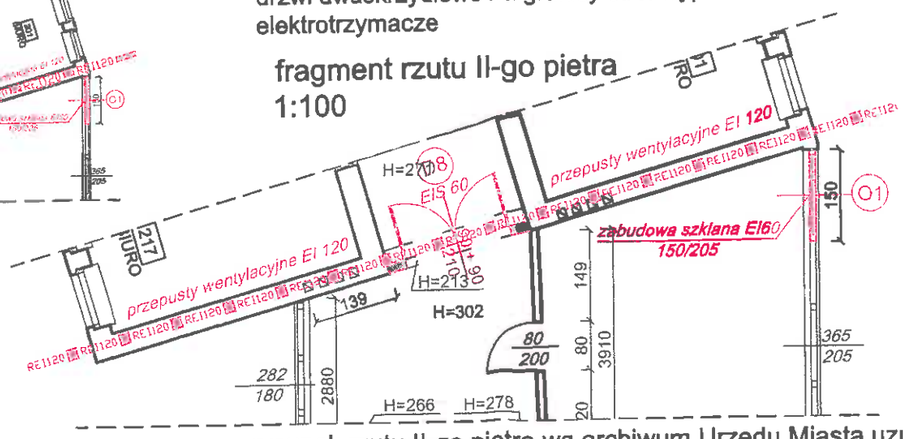

rysunek rzutu II-go piętra wg archiwum Urzędu Miasta uzupełniony pomiarami niezbędnymi do wykonania niniejszej dokumentacji

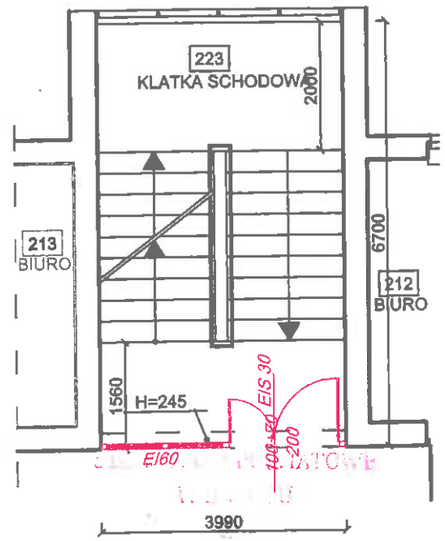

rzut klatki schodowej - skala 1:100

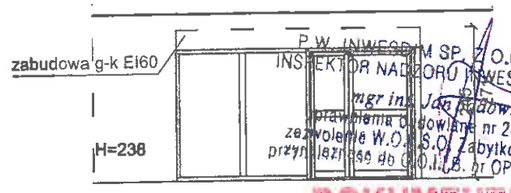

DOKUMENTACJA POWYKONAWCZA
KIEROWNIK BUDOWY
mgr inż. Mikołaj Poluszyński
NR UPR. OPL/0090/OWOK/15

widok zabudowy od strony korytarza
skala 1:100

Przebudowa budynku Urzędu Miasta w Brzegu, wykonanie zabezpieczeń przeciwpożarowych

projektant: T'Graf Mikołaj Poluszyński	45-027 OPOLE, UL. OSMAŃCZYKA 16		
inwestor:	Gmina Brzeg , ul. Robotnicza 12, 49-300 Brzeg		
projekt:	PROJEKT PRZEBUDOWY BUDYNKU URZĘDU MIASTA W BRZEGU, W CELU WYKONANIA ZABEZPIECZEŃ PRZECIWPOŻAROWYCH		
projektował: mgr inż. arch. Joanna Wojakowska		nr uprawnień: 8/82/OP	
sprawdzający: mgr inż. arch. Bożena Wojakowska		nr uprawnień: 27/80/OP	
format rysunku:	RZUT II PIĘTRA SKRZYDŁA "B"		
branża: ARCHITEKTURA	data: SIERPIEŃ 2020	stadium: PROJEKT BUDOWLANY	skala: 1:200,1:100
			nr rysunku: A-5