ZESPÓŁ BUDYNKÓW URZĘDU MIASTA W BRZEGU
49-300 BRZEG, ul. ROBOTNICZA 12
Inwestor: URZĄD MIASTA W BRZEGU
49-300 BRZEG, ul. ROBOTNICZA 12

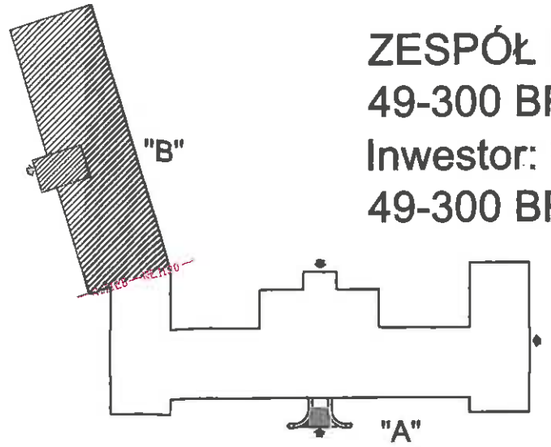

układ budynków - schemat

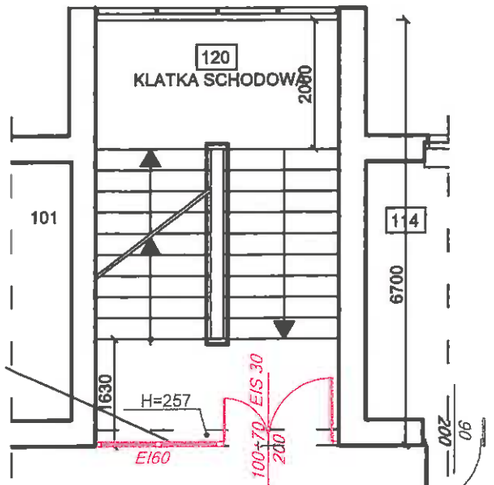

rzut klatki schodowej - skala 1:100

Budynek "B" - pierwsza strefa pożarowa
I piętro o pow. użytkowej 437,67 m² - kategoria ZL III
roboty do wykonania:
- wymiana istniejącego wydzielenia klatki schodowej na ściankę profilową REI 60 z drzwiami EIS 30 zgodnie z rysunkiem
- montaż hydrantu HP 25m
- wymiana drzwi do pomieszczenia biurowego 104 (w łączniku) na drzwi EIS 60
- zabezpieczenie przepustów instalacyjnych wentylacji grawitacyjnej w ścianie oddzielenia pożarowego na granicy stref pomiędzy budynkiem "A" i "B" - EI 120
- wymiana okien na EI 60 w części łącznika celem stworzenia pasa szer.2,0m na granicy stref

I ETAP - WYDZIELENIE KL. SCHODOWEJ ZAMONTOWANO ŚCIANKĘ PROFILOWĄ EI60 Z PRZEMIANI EIS 30

UWAGA:
- budynek A i B jest wyposażony w oświetlenie awaryjne
- główny wyłącznik prądu usytuowany wewnątrz budynku "A" odcina dopływ prądu do obu budynków
- oba budynki wysposażone są w gaśnice w ilości 2kg środka gaśniczego na każde 100m²
- w budynku "A" gaśnice wodno-mgłowe o pojemności 6 l w łącznej ilości 8 sztuk
- wszystkie drzwi pożarowe wyposażone w samozamykacze, drzwi dwuskrzydłowe na granicy stref wyposażone w elektrotrzymacze

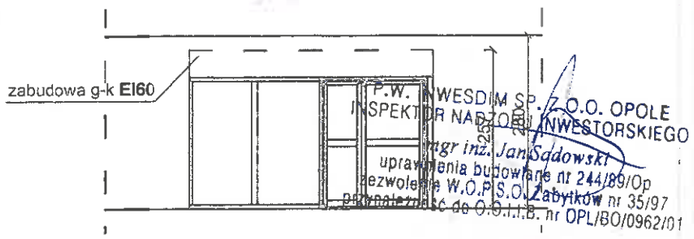

widok zabudowy od strony korytarza
skala 1:100

DOKUMENTACJA POWYKONAWCZA
KIEROWNIK BUDOWY
mgr inż. Mikołaj Poluszyński
NR UPR. OPL/0090/OWOK/15

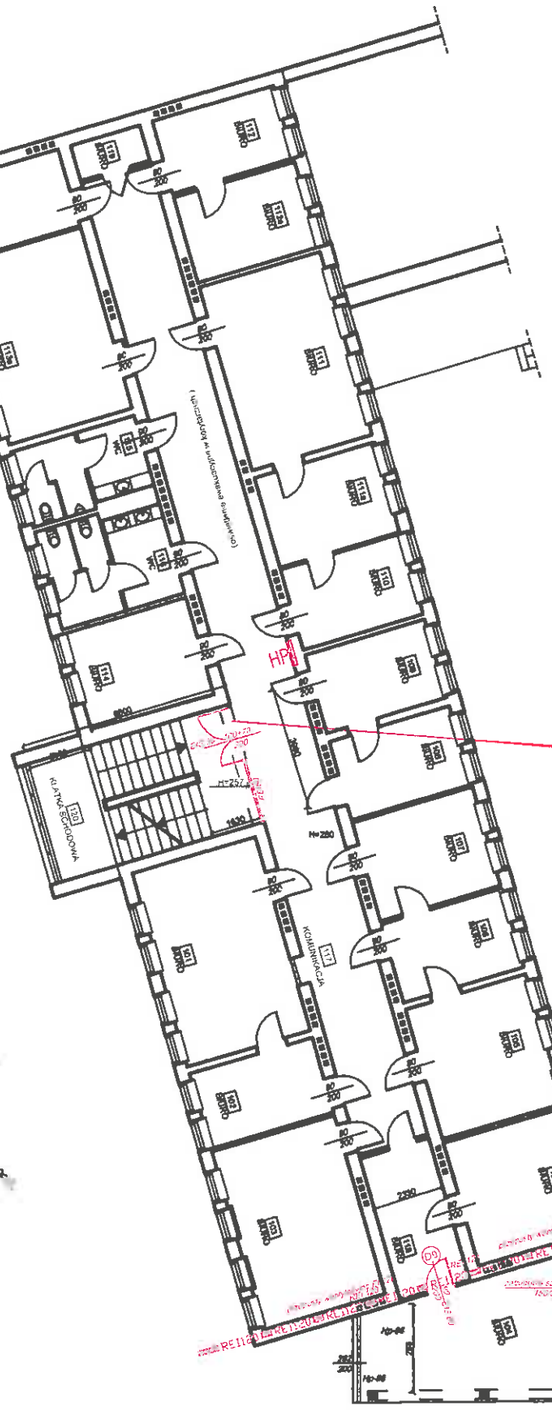

Budynek "B" rzut I-piętra
skala 1:200

fragment rzutu I-go piętra
1:100

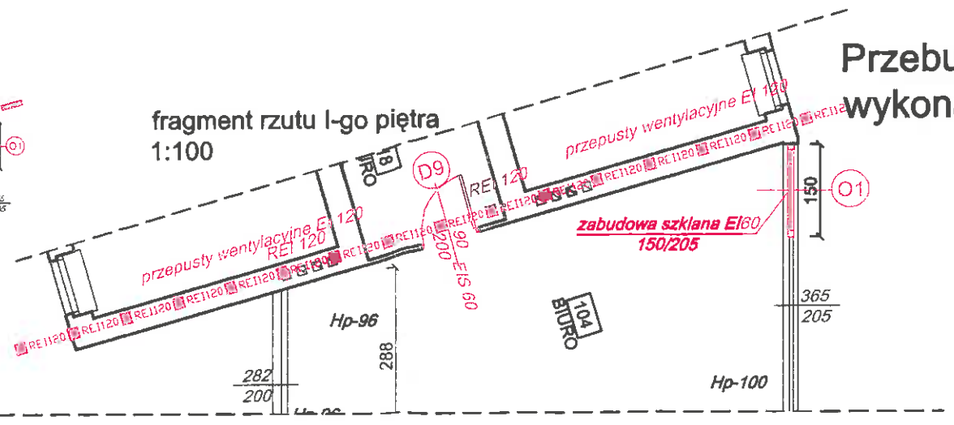

rysunek rzutu -go piętra wg archiwum Urzędu Miasta uzupełniony pomiarami niezbędnymi do wykonania niniejszej dokumentacji

Przebudowa budynku Urzędu Miasta w Brzegu, wykonanie zabezpieczeń przeciwpożarowych

projektant: T'Graf Mikołaj Poluszyński	45-027 OPOLE, UL. OSMAŃCZYKA 16		
inwestor: Gmina Brzeg , ul. Robotnicza 12, 49-300 Brzeg			
projekt: PROJEKT PRZEBUDOWY BUDYNKU URZĘDU MIASTA W BRZEGU, W CELU WYKONANIA ZABEZPIECZEŃ PRZECIWPOŻAROWYCH			
projektant: mgr inż. arch. Joanna Wojakowska	nr uprawnień: 8/82/OP		
sprawdzający: mgr inż. arch. Bożena Wojakowska	nr uprawnień: 27/80/OP		
temat rysunku: RZUT I PIĘTRA SKRZYDŁA "B"			
branża: ARCHITEKTURA	data: SIERPIEŃ 2020	etap dok.: PROJEKT BUDOWLANY	skala: 1:200,1:100
numer rysunku: A-4			

S1