ZESPÓŁ BUDYNKÓW URZĘDU MIASTA W BRZEGU
49-300 BRZEG, ul. ROBOTNICZA 12
Inwestor: URZĄD MIASTA W BRZEGU
49-300 BRZEG, ul. ROBOTNICZA 12

SPECJALNE DO SPRAW ZABEZPIECZ PRZECIWPOŻAROWYCH mgr inż. Jan Kozłuk nr upr 404/65 Opole 22.06.2021 (miejscowość, data) Zgodność projektu z wymaganiami ochrony przeciwpożarowej stwierdzam z uwagami bez uwag

mgr inż. architektura Wojakowska - Stwierdzenie przydatności ... w specjalności ... bez ograniczeń - ... z 2004 r. Nr 243 stwierdzające kwalifikacje do wykonywania ... projektowych w obiektach budowlanych i ... ochrony konserwatorskiej

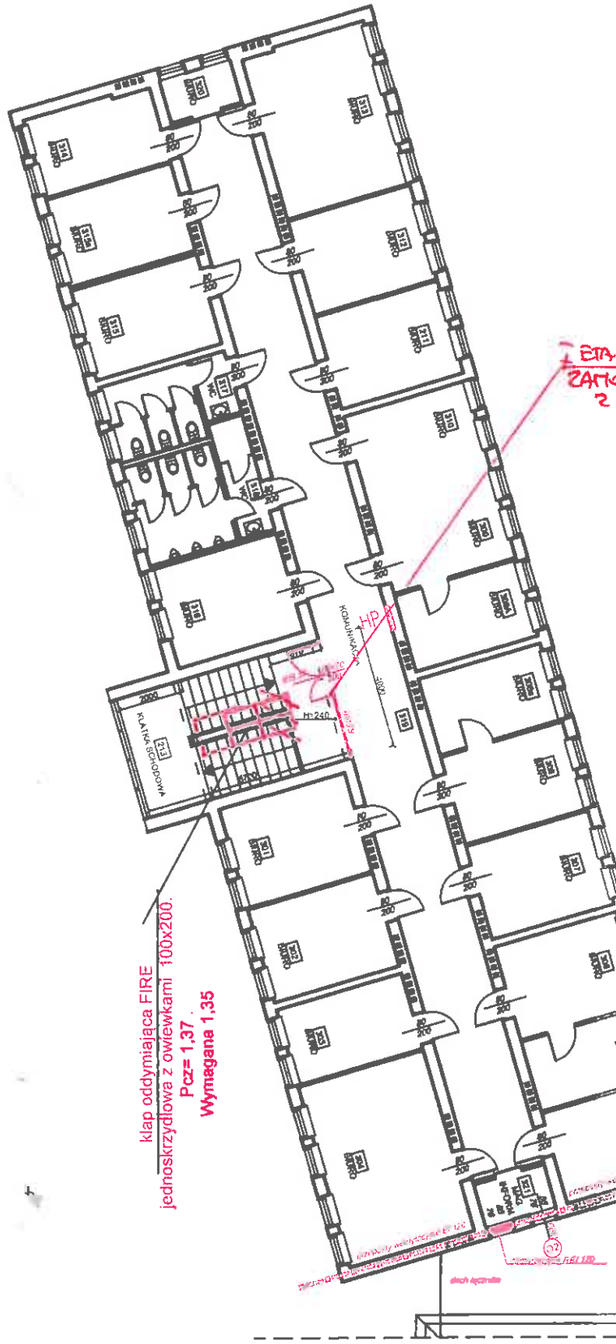

Budynek "B" rzut III-piętra
skala 1:200

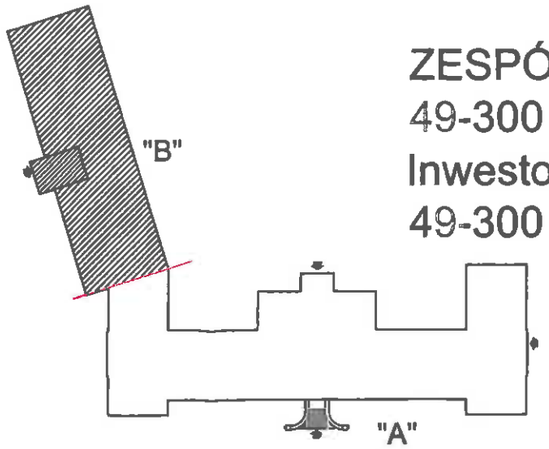

układ budynków - schemat

ETAP - WYDZIELENIE KL. SCHODOWEJ ZAMONTOWANO ŚCIANKĘ PROMILOWĄ EI 60 Z DRZWIAMI EIS 30

Budynek "B" - pierwsza strefa pożarowa
III piętro o pw. użtkowej 418,83m² - kategoria ZL III + ZL I

roboty do wykonania:
- budowa ścianki profilowej REI 60 wydzielającej klatkę schodową w poziomie III-go piętra z drzwiami EIS 30 zgodnie z rysunkiem
- zabezpieczenie przepustów instalacyjnych wentylacji grawitacyjnej w ścianie oddzielenia pożarowego na granicy stref pomiędzy budynkiem "A" i "B" - EI 120
- montaż hydrantu HP 25
- zabudowa jednego otworu okiennego w pomieszczeniu serwerowni, drugie okno wymienione na okno EI60
- montaż klapy oddymiającej

UWAGA:
- budynek A i B jest wyposażony w oświetlenie awaryjne
- główny wyłącznik prądu usytuowany wewnątrz budynku "A" odcina dopływ prądu do obu budynków
- oba budynki wysposażone są w gaśnice w ilości 2kg środka gaśniczego na każde 100m²
- w budynku "A" gaśnice wodno-mgłowe o pojemności 6 l w łącznej ilości 8 sztuk
- wszystkie drzwi pożarowe wyposażone w samozamykacze, drzwi dwuskrzydłowe na granicy stref wyposażone w elektrotrzymacze

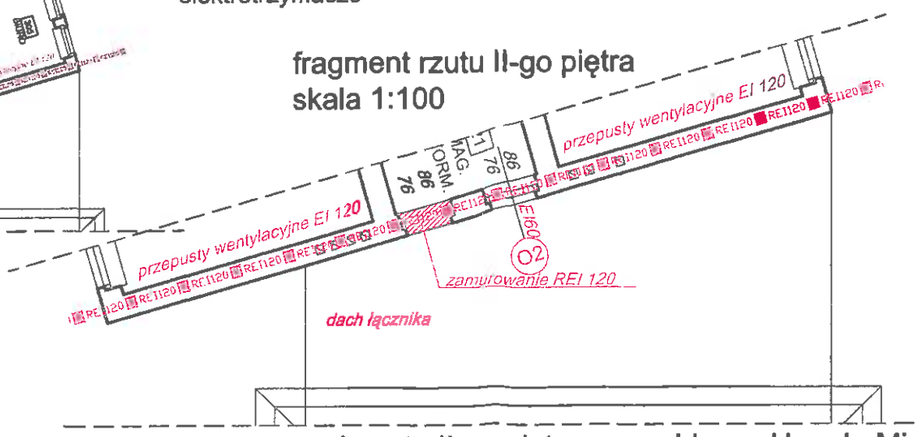

fragment rzutu II-go piętra
skala 1:100

rysunek rzutu II-go piętra wg archiwum Urzędu Miasta uzupełniony pomiarami niezbędnymi do wykonania niniejszej dokumentacji

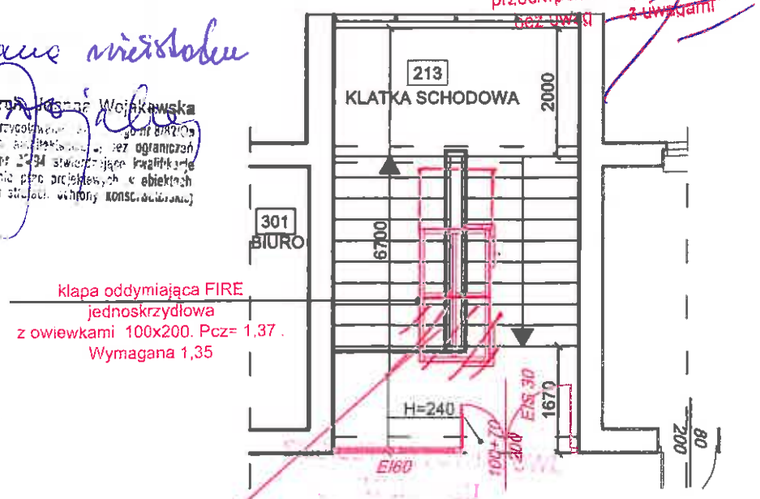

Klapa oddymiająca FIRE jednoskrzydłowa z owiewkami 100x200. Pcz= 1,37 . Wymagana 1,35

ZMIANA LOKALIZACJI KLAPY POZOSTAŁE PARAMETRY BEZ ZMIAN

rzut klatki schodowej - skala 1:100

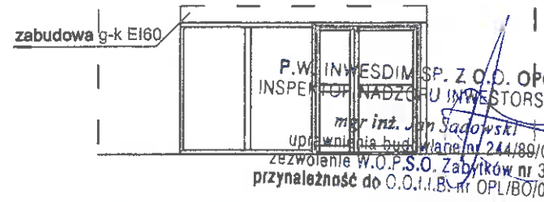

widok zabudowy od strony korytarza
skala 1:100

DOKUMENTACJA POWYKONAWCZA

KIEROWNIK BUDOWY
mgr inż. Mikołaj Poluszyń
NR UPR. OPL/0090/OWOK/

Przebudowa budynku Urzędu Miasta w Brzegu, wykonanie zabezpieczeń przeciwpożarowych

projektant: **T'Graf**
Mikołaj Poluszyński — 45-027 OPOLE, UL. OSMAŃCZYKA 16

inwestor: **Gmina Brzeg , ul. Robotnicza 12, 49-300 Brzeg**

projekt: PROJEKT PRZEBUDOWY BUDYNKU URZĘDU MIASTA W BRZEGU, W CELU WYKONANIA ZABEZPIECZEŃ PRZECIWPOŻAROWYCH

projektant: mgr inż. arch. Joanna Wojakowska	nr uprawnień: 8/82/OP	
sprawdzający: mgr inż. arch. Bożena Wojakowska	nr uprawnień: 27/80/OP	

temat rysunku: RZUT III PIĘTRA SKRZYDŁA "B"

branża	data	stadium	skala	numer rysunku
ARCHITEKTURA	SIERPIEŃ 2020	PROJEKT BUDOWLANY	1:200,1:100	A-6