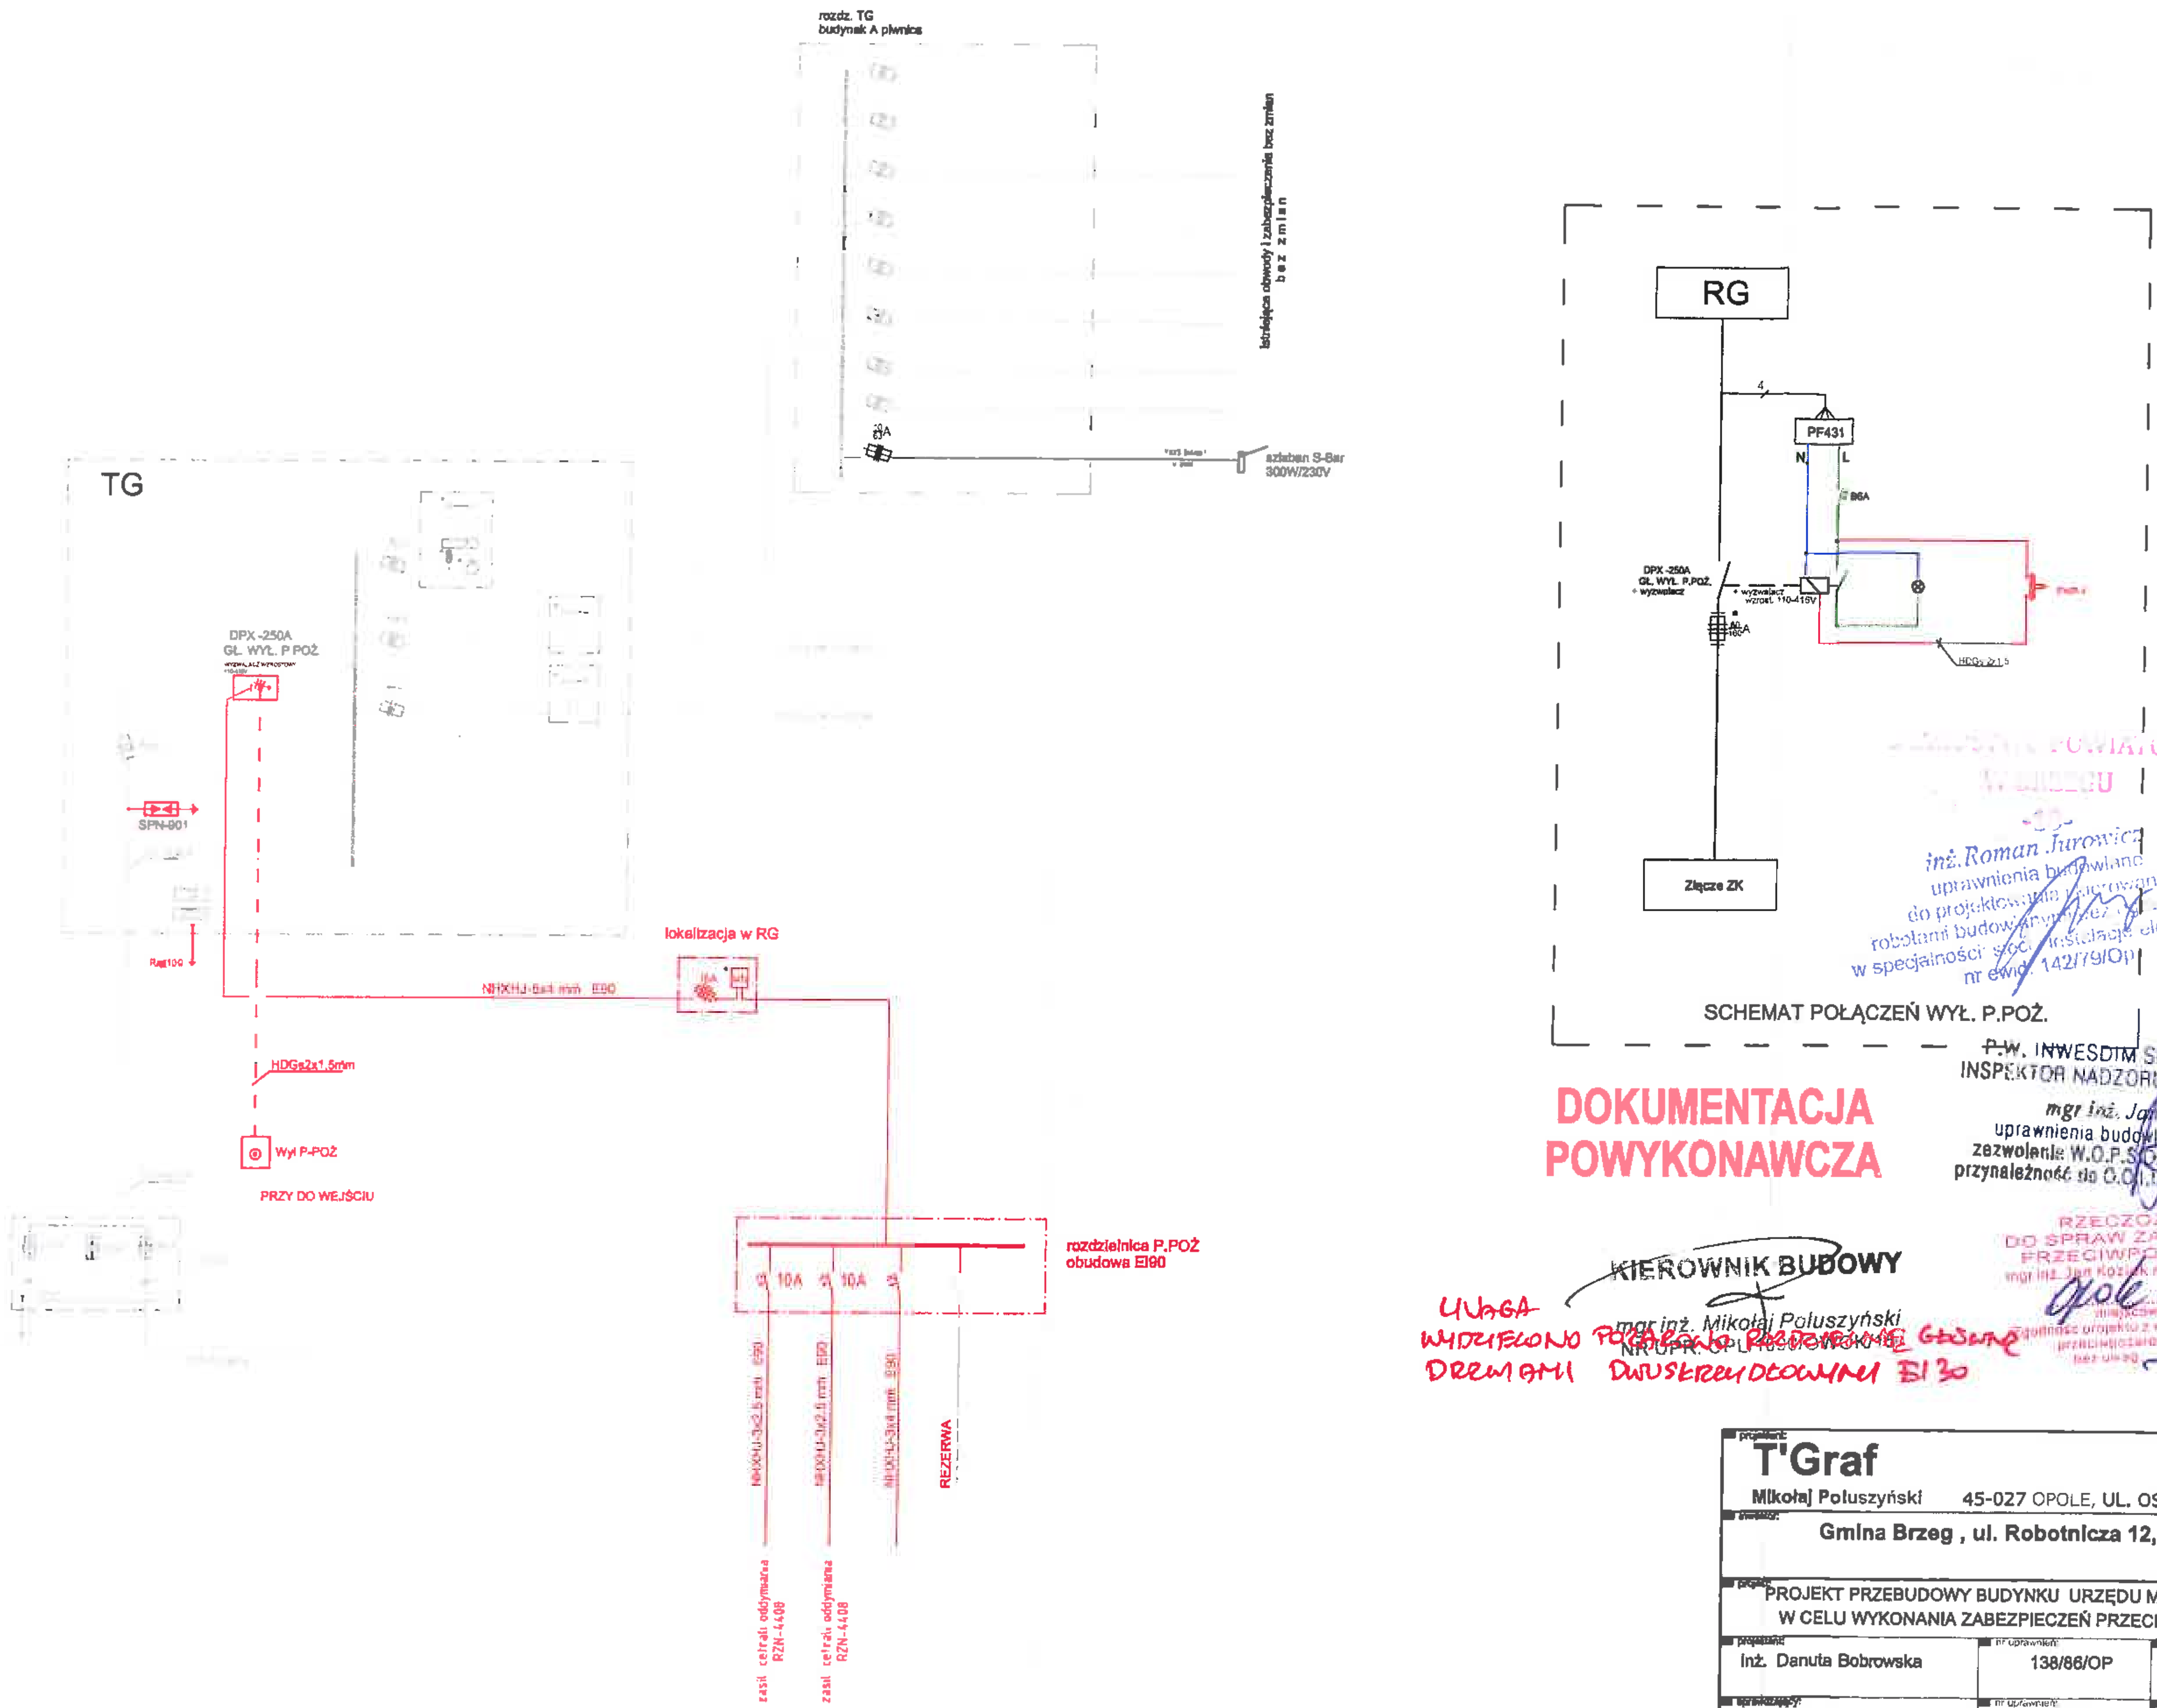

DOKUMENTACJA POWYKONAWCZA

inż. Roman Jurowicz
uprawnienia budowlane do projektowania i kierowania robotami budowlanymi bez ograniczeń w specjalności sieci, instalacje elektryczne
nr ewid. 142/79/Op

P.W. INWESDIM SP. Z O.O. OPOLE
INSPEKTOR NADZORU INWESTORSKIEGO
mgr inż. Jan Sadowski
uprawnienia budowlane nr 244/89/Op
zezwolenie W.O.P.S.O. Zabytków nr 35/97
przynależność do O.O.I.I.B. nr OPL/BO/0962/...

RZECZOZNAWCA DO SPRAW ZABEZPIECZEŃ PRZECIWPOŻAROWYCH
mgr inż. Jan Kozak nr upr. 404/99

Opole 8.X.2020

KIEROWNIK BUDOWY
mgr inż. Mikołaj Poluszyński
NR UPR. OPL/...

UWAGA
WYDZIELONO POMIESZCZENIE ROZDZIELNI GŁÓWNEJ DRZWIAMI DWUSKRZYDŁOWYMI EI 30

projektant:	**T'Graf** Mikołaj Poluszyński, 45-027 OPOLE, UL. OSMAŃCZYKA 16
inwestor:	**Gmina Brzeg , ul. Robotnicza 12, 49-300 Brzeg**
projekt:	PROJEKT PRZEBUDOWY BUDYNKU URZĘDU MIASTA W BRZEGU, W CELU WYKONANIA ZABEZPIECZEŃ PRZECIWPOŻAROWYCH
projektant:	inż. Danuta Bobrowska — nr uprawnień: 138/86/OP
sprawdzający:	mgr inż. Gerard Malnka — nr uprawnień: 275/92/OP
temat rysunku:	SCHEMAT PRZYŁĄCZENIA ENERGETYCZNEGO
branża: ELEKTRYCZNA	data: SIERPIEŃ 2020 — stadium: PROJEKT BUDOWLANY — skala: 1:100 — numer rysunku: E-5