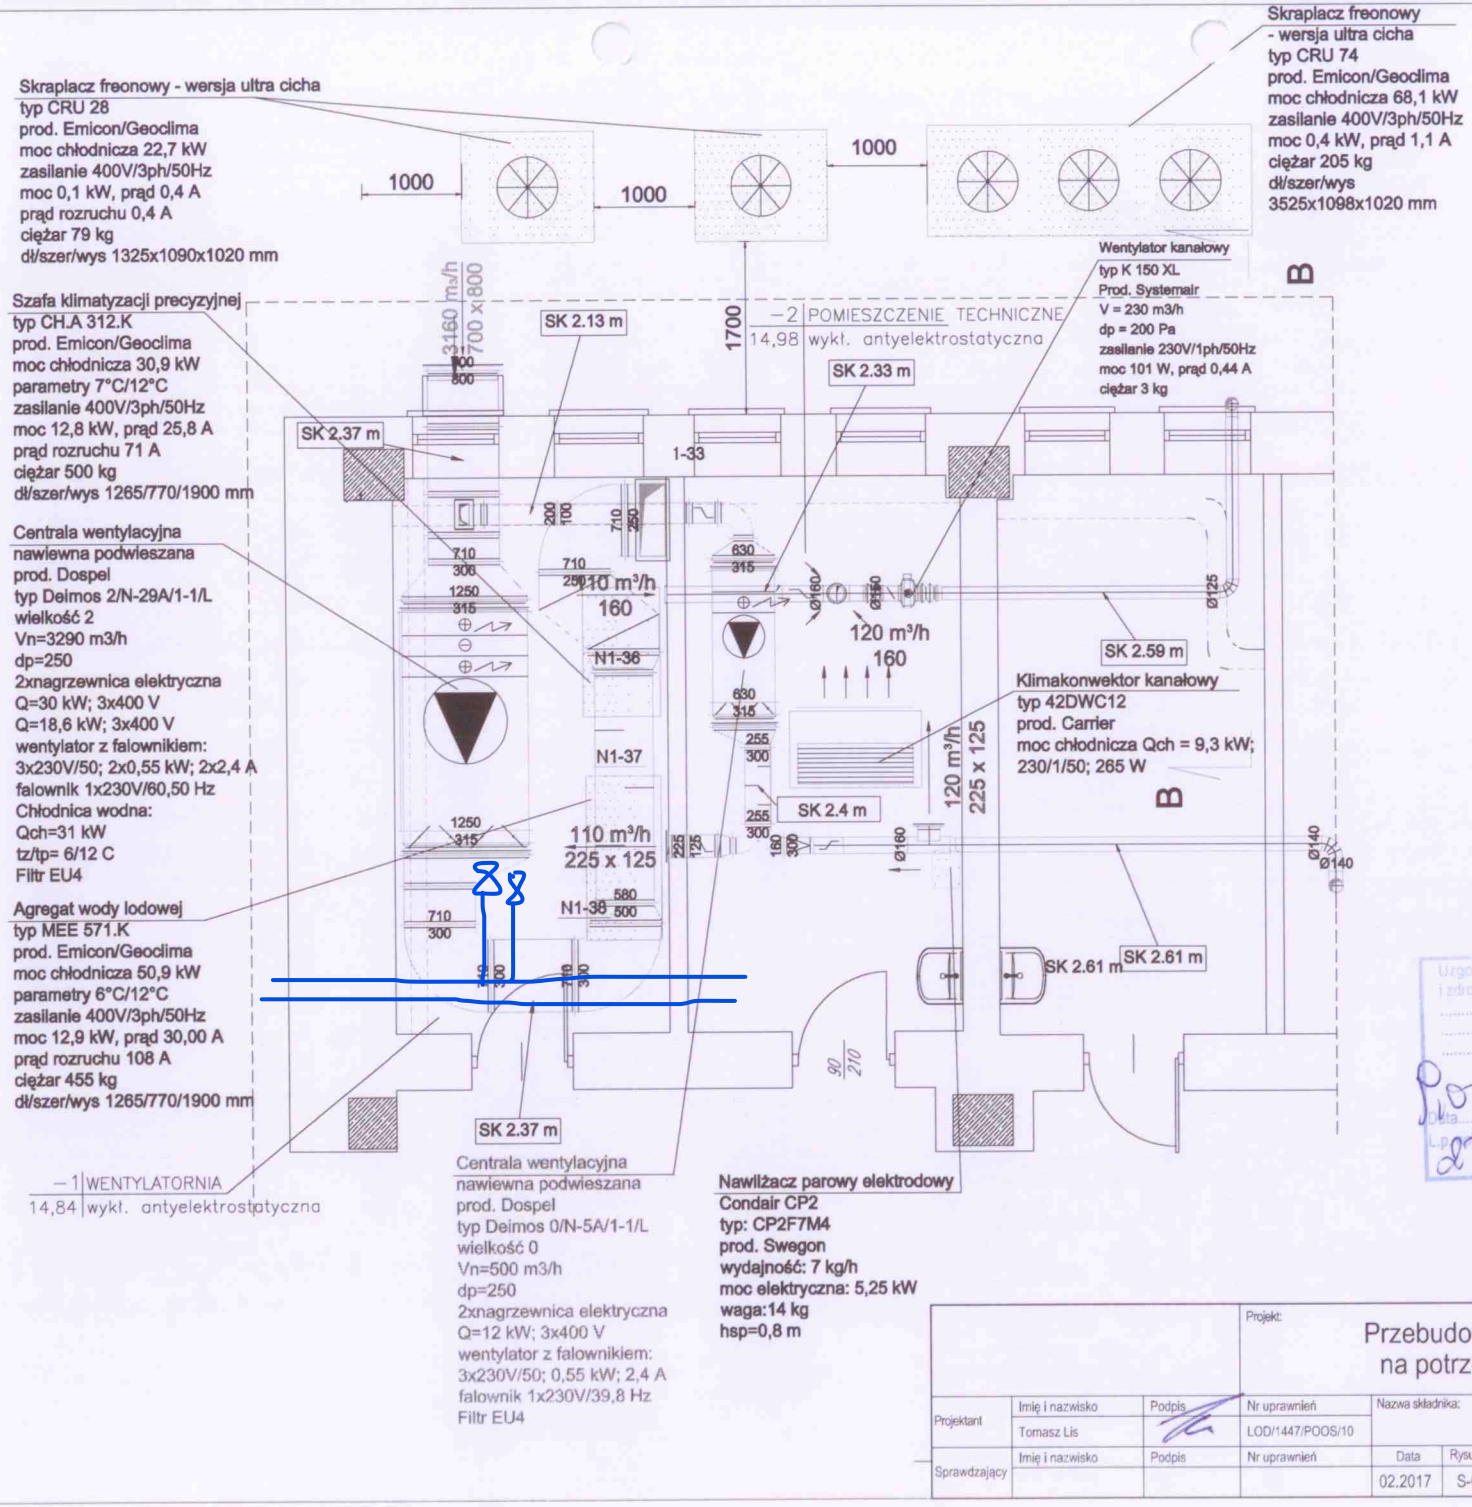

Uzgodniono pod względem wymagań higienicznych i zdrowotnych bez zastrzeżeń / z zastrzeżeniami
mag inż. Małgorzata Sobka
rzeczoznawca ds. sanitarnohigienicznych
nr upr. 53-N/93
w zakresie bez ograniczeń
ul. Danuty Rich 7/2, 05-520 Bielawa
tel. 602 19 44 44
Data 22/12/2017
L.p. opinii

DOKUMENTACJA POWYKONAWCZA

			Projekt: Przebudowa pomieszczeń pracowni CT na potrzeby pracowni elektrofizjologii								
Projektant	Imię i nazwisko: Tomasz Lis	Podpis	Nr uprawnień: LOD/1447/POOS/10	Nazwa składnika: Rzut wentylacji - piwnica							
Sprawdzający	Imię i nazwisko	Podpis	Nr uprawnień	Data: 02.2017	Rysunek: S-02	TOM: 1	Skala: 1:50	Etap: PW	Rewizja: 0	Format: A3	Strona/Stron