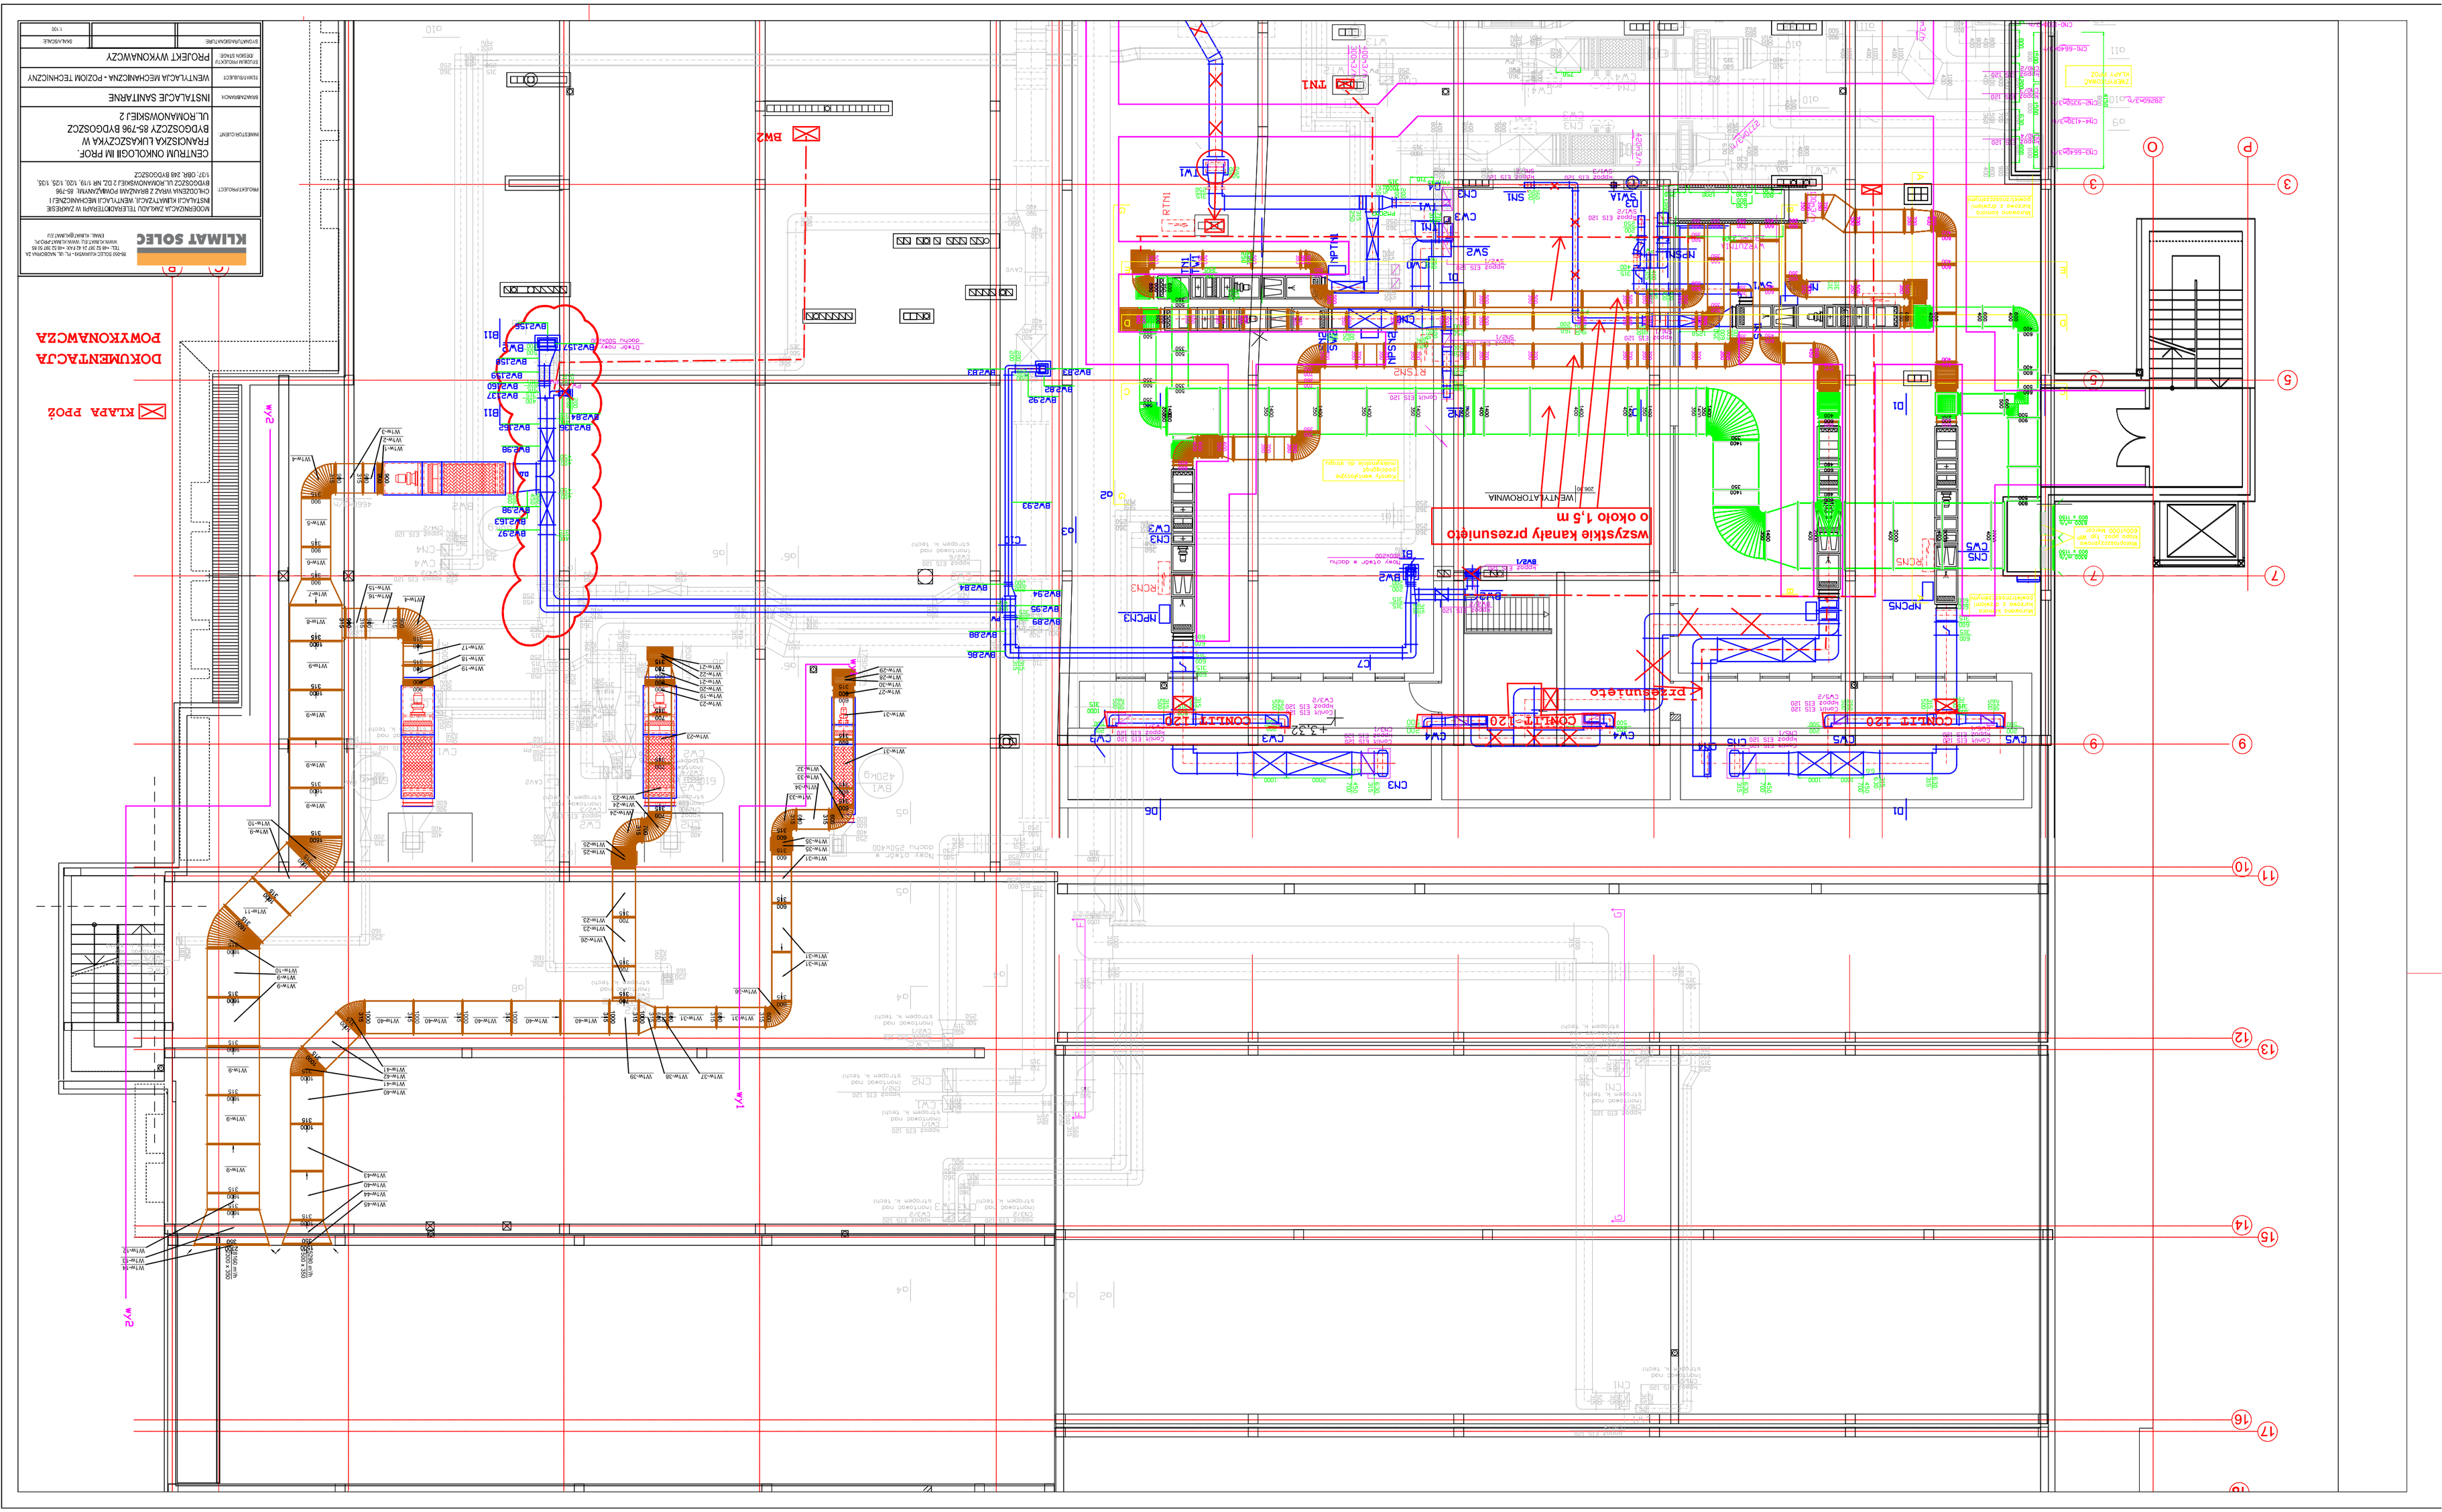

KLIMAT SOLEC
MODERNIZACJA ZAKŁADU TELEFONOTERAPII W ZAKRESIE INSTALACJI KLIMATYZACJI, WENTYLACJI MECHANICZNEJ I CHŁODZENIA WRAZ Z BRANŻAMI POMAŻANYMI, 85-796 BYDGOSZCZ UL.ROMANOWSKIEJ 2 OZ. NR 1/19, 1/20, 1/25, 1/37, OBR. 248 BYDGOSZCZ
CENTRUM ONKOLOGII IM PROF. FRANCISZKA LUKASZCZYKA W BYDGOSZCZY 85-796 BYDGOSZCZ UL.ROMANOWSKIEJ 2
INSTALACJE SANITARNE
WENTYLACJA MECHANICZNA - POZIOM TECHNICZNY
PROJEKT WYKONAWCZY
DOKUMENTACJA POWYKONAWCZA
KLAPA PPOŻ
wszystkie kanały przesunięto o około 1,5 m
przesunięto
WENTYLATOROWNIA
CONLIT 120