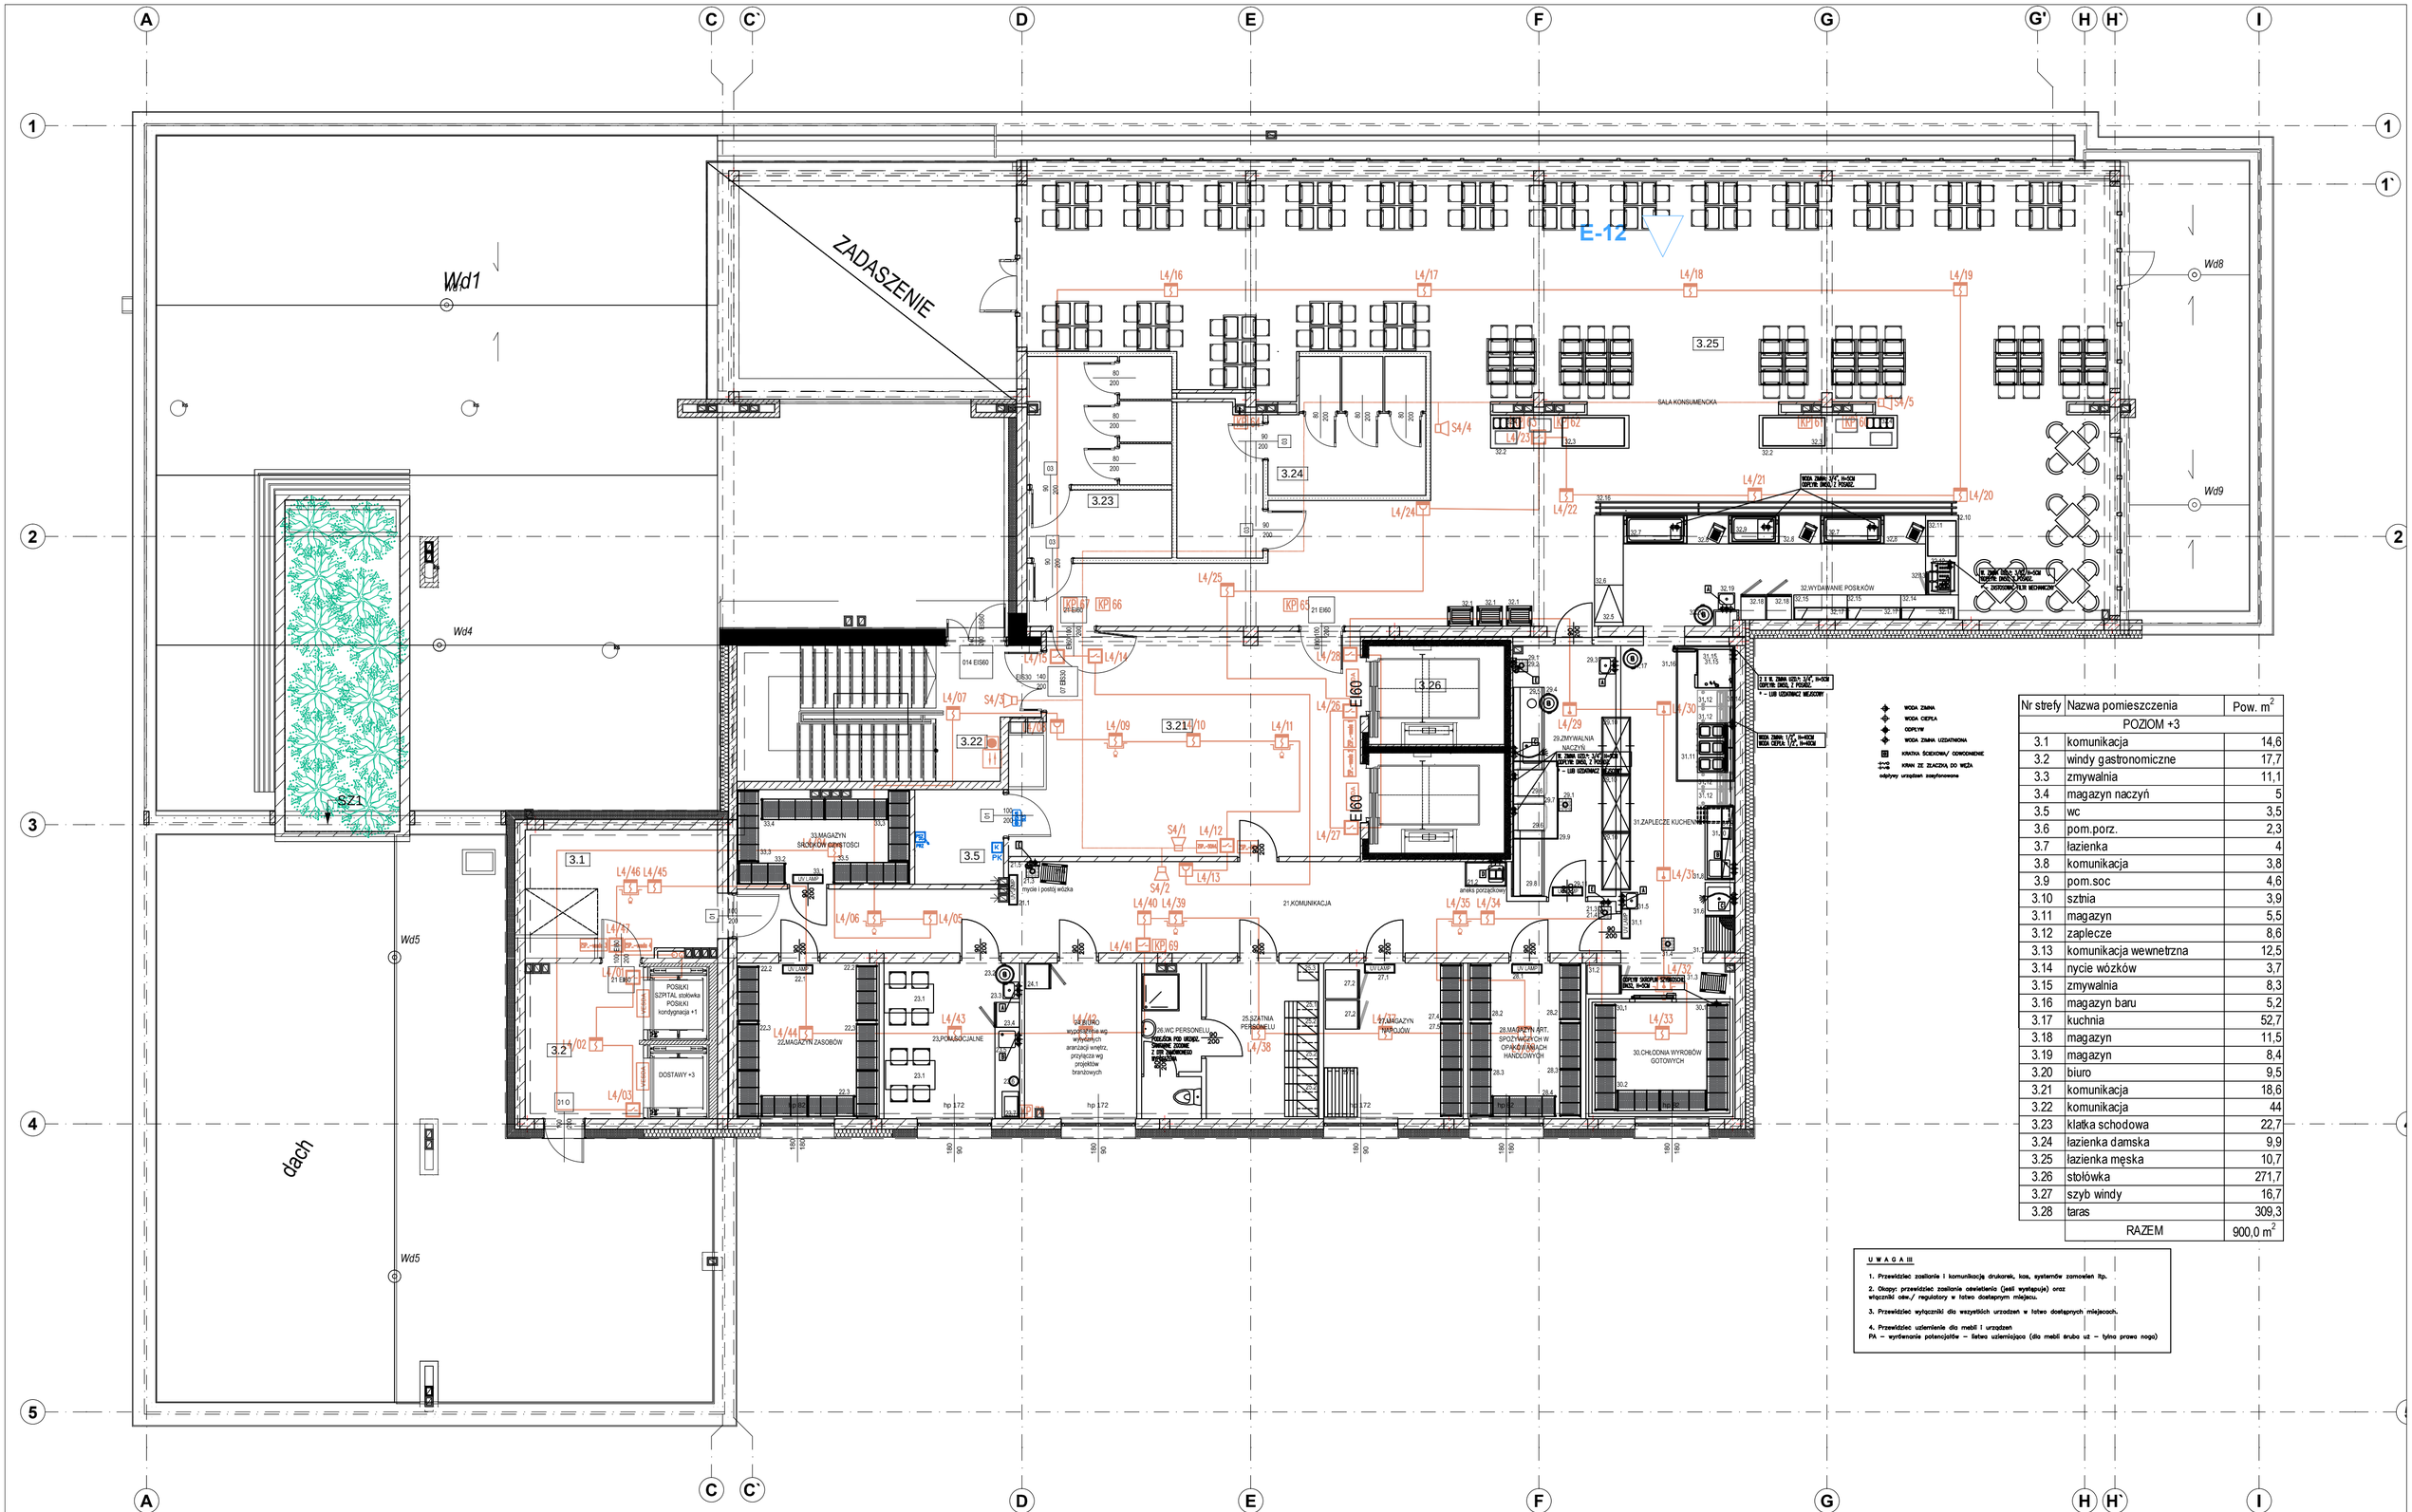

Nr strefy	Nazwa pomieszczenia	Pow. m^2
	POZIOM +3	
3.1	komunikacja	14,6
3.2	windy gastronomiczne	17,7
3.3	zmywalnia	11,1
3.4	magazyn naczyń	5
3.5	wc	3,5
3.6	pom.porz.	2,3
3.7	łazienka	4
3.8	komunikacja	3,8
3.9	pom.soc	4,6
3.10	sztnia	3,9
3.11	magazyn	5,5
3.12	zaplecze	8,6
3.13	komunikacja wewnetrzna	12,5
3.14	nycie wózków	3,7
3.15	zmywalnia	8,3
3.16	magazyn baru	5,2
3.17	kuchnia	52,7
3.18	magazyn	11,5
3.19	magazyn	8,4
3.20	biuro	9,5
3.21	komunikacja	18,6
3.22	komunikacja	44
3.23	klatka schodowa	22,7
3.24	łazienka damska	9,9
3.25	łazienka męska	10,7
3.26	stołówka	271,7
3.27	szyb windy	16,7
3.28	taras	309,3
	RAZEM	900,0 m^2

U W A G A !!!

1. Przewidzieć zasilanie i komunikację drukarek, kas, systemów zamowień itp.
2. Obszyr przewidzieć zasilanie oświetlenia (jeśli występuje) oraz włączniki ośw./ regulatory w łatwo dostępnym miejscu.
3. Przewidzieć wyłączniki dla wszystkich urzadzeń w łatwo dostępnych miejscach.
4. Przewidzieć uziemienie dla mebli i urzadzeń
PA – wyrównanie potencjałów – listwa uziemiająca (dla mebli śruba uz – tylna prawa noga)

LEGENDA:

INSTALACJA SYGNALIZACJI POŻARU:

- CSP – PROJEKTOWANA CENTRALA SYGNALIZACJI POŻARU POLON 6000 ZLOKALIZOWANA W POMIESZCZENIU REJESTRACJI
- – CZUJKA POŻAROWA OPTYCZNA DWUSENSOROWA DYMU (JR) I CIEPŁA DOT4046 Z GNIAZDEM G-40 I OBUSTRONNYM IZOLATOREM ZWARĆ INSTALOWANA NA STROPIE.
- – CZUJKA MONTOWANA W PRZESTRZENI MIĘDZYSTROPOWEJ DO STROPU WŁAŚCIWEGO
- – WSKAŹNIK ZADZIAŁANIA SZ-31 DLA CZUJEK MONTOWANYCH W PRZESTRZENIACH MIĘDZYSTROPOWYCH
- – RĘCZNY OSTRZEGACZ POŻAROWY ROP4001M WYSOKOŚĆ INSTALACJI – 1,2-1,6m OD POZIOMU POSADZKI.
- – MODUŁ STERUJĄCY EKS 6022 2xWEJ./2xWYJ. W OBUDOWIE NAŚCIENNEJ W OBUDOWIE NASCIENNEJ IP66
- ZSP... – ZASILACZ CERTYFIKOWANY 24VDC/5A/2x18Ah W OBUDOWIE IP65
- KP – KLAPA DO PRZEWODÓW WENTYLACJI POŻAROWEJ Z SILOWNIKIEM 24V DC
- – SYGNALIZATOR AKUSTYCZNY Z DODATOWYM SYGNAŁEM OPTYCZNYM. TYPU SA-K7N/Sm, W2
- – KABLE I PRZEWODY WG SCHEMATU STRUKTURALNEGO

UWAGI:
1. PODŁĄCZENIA MODUŁÓW WEJ/WYJ. DO KLAP POŻAROWYCH I ODDYMIAJĄCYCH WYKONAĆ ZGODNIE Z DTR DOSTARCZONYCH KLAP.
2. DRZWI DYMOSZCZELNE UTRZYMYWANE SĄ W STANIE OTWARTYM PRZEZ TRZYMACZE ELEKTROMAGNETYCZNE. NA SYGNAŁ OD CENTRALI SAP NASTĘPUJE ICH ZAMKNIĘCIE

INSTALACJA ODDYMIANIA

- COD – CENTRALA SYSTEMU ODDYMIANIA I NAPOWIETRZANIA WG OPRACOWANIA WENTYLACJI
- KD... – KLAPA ODDYMIAJĄCA DACHOWA Z SILOWNIKAMI 2A 24V DC
- – PRZYCISK PRZEWIETRZANIA

MTM BUDOWNICTWO sp. z o.o.
ul. Koszycka 21, 33-100 Tarn- w
www. mtm-budownictwo.eu

D:\Praca\Projekty\2019\Dziwiszyka\Wielkoska\system-logo.png

OBIEKT: ROZBUDOWA OPOLSKIEGO CENTRUM REHABILITACJI W KORFANTOWIE SP. Z O.O. - ROZBUDOWA I NADBUDOWA PAWILONU SZPITALNEGO

TEMAT:
PROJEKT POWYKONAWCZY

INSTALACJE ELEKTRYCZNE

PROJEKTANT:
mgr inŰ Piotr KapuŚciŃski
upr.proj. 338/2001
w spec. elektr. bez ograniczen

SPRAWDZAJACY:
inŰ Antoni SŰbocŒ
upr.proj. 435/87
w spec. elektr. bez ograniczen

TYTUĞRYSUNKU:
PLAN INSTALACJI SŁABOPRĄDOWYCH.
RZUT PIĘTRA 3.

INWESTOR:
Opolskie Centrum Rehabilitacji w Korfantowie sp. z o.o.
ul. Wyzwolenia 11, 48-317 Korfant- w

SKALA: 1:100
DATA: 09-2023
NR. RYS. E-19.2

NINIEJSZY PROJEKT CHRONIONY JEST PRAWEM AUTORSKIM.