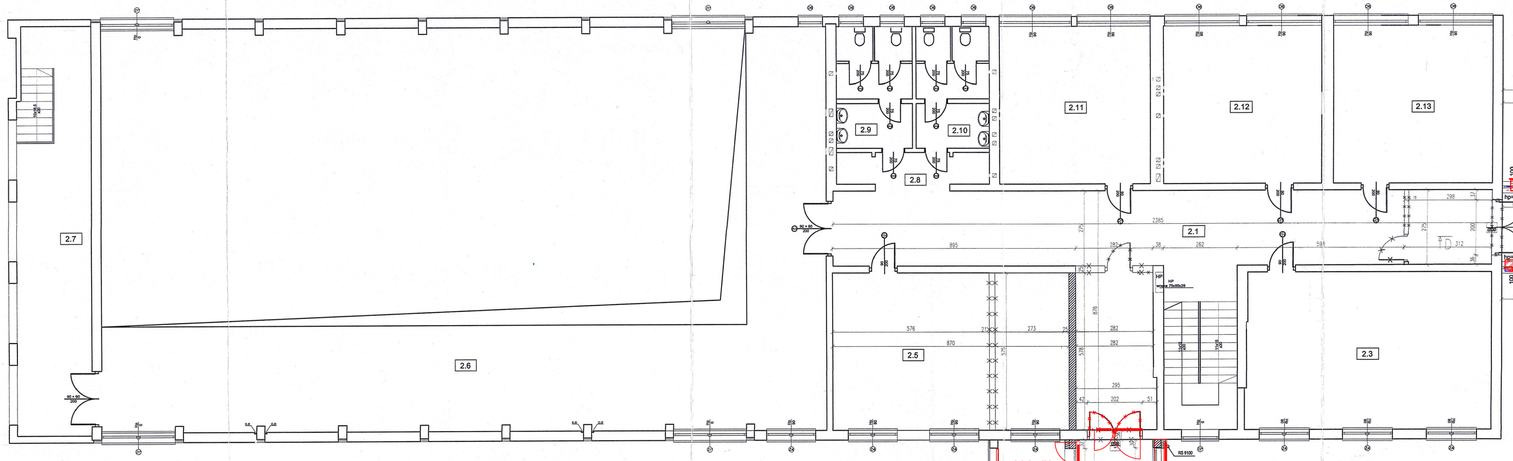

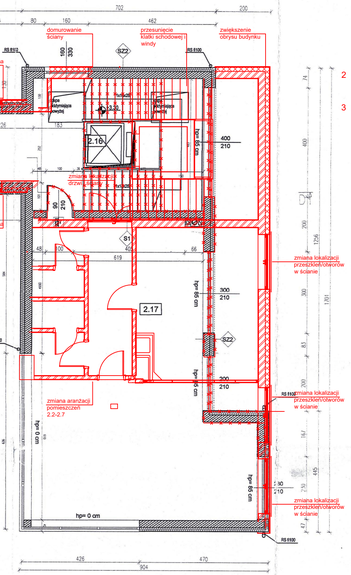

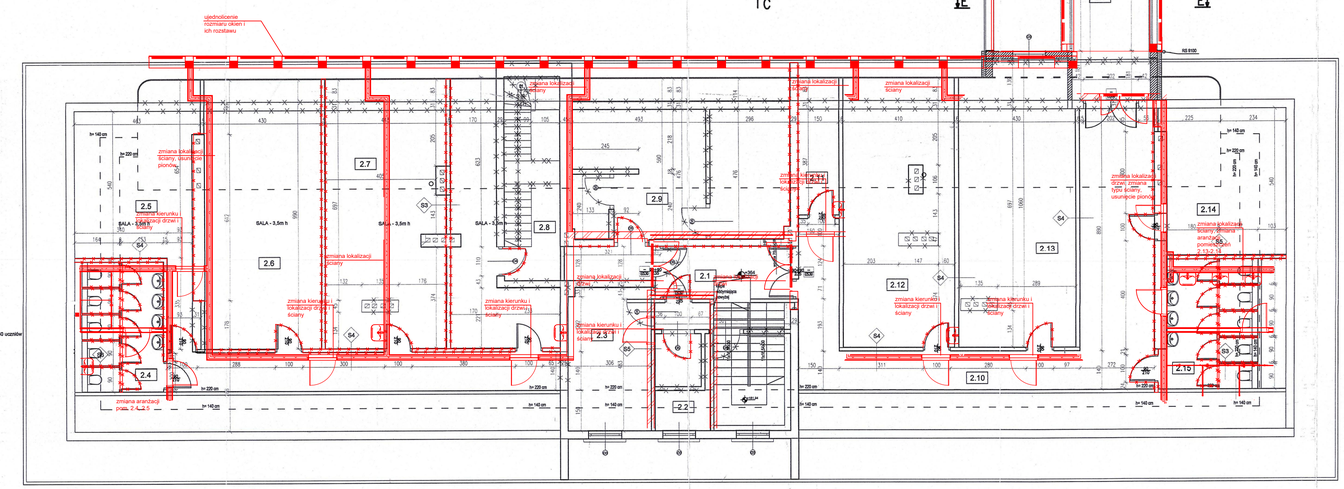

S22 ŚCIANA ZEWNĘTRZNA PARTERU I PIĘTRA
- Płyty elewacyjne aluminiowe z blachy kortenowskiej
- 15 izolacja termiczna - płyty styropianowe wsp. przewodzenia ciepła λ40,031W/mK
- 25 Ściana żelbetowa o wyrównanej powierzchni zewnętrznej dla przyklejenia izolacji termicznej
- Tynk wewnętrzny

S1 ŚCIANA NOŚNA
- Tynk wewnętrzny
- 25 Pustak ceramiczny
- Tynk wewnętrzny

S3 ŚCIANA DZIAŁOWA
- 9 Płyty G-K na stelażu systemowym z wypełnieniem z wełny mineralnej

S4 ŚCIANA DZIAŁOWA
- Tynk wewnętrzny
- 14 Pustak ceramiczny
- Tynk wewnętrzny

RZUT PIĘTRA - CZĘŚĆ NOWA			
NR. POM.	NAZWA POMIESZCZENIA	RODZAJ POSADZKI	POW m2
2.1	KOMUNIKACJA	PŁYTKI	66.22
~~2.2~~	~~POM. POMOCNICZE~~	~~LINOLEUM~~	~~5.16~~
2.3	SALA LEKCYJNA	LINOLEUM	50.51
~~2.4~~	~~SALA LEKCYJNA~~	~~LINOLEUM~~	~~39.77~~
2.5	SALA LEKCYJNA	LINOLEUM	50.31
2.6	KOMUNIKACJA	PŁYTKI	135.26
2.7	PODCIEŃ ZEWNĘTRZNY	PŁYTKI	37.43
2.8	PRZEDSIONEK	PŁYTKI	6.48
2.9	WĘZEŁ SANITARNY	LINOLEUM	11.73
2.10	WĘZEŁ SANITARNY	LINOLEUM	11.29
2.11	SALA LEKCYJNA	LINOLEUM	31.58
2.12	SALA LEKCYJNA	PŁYTKI	32.54
2.13	SALA LEKCYJNA	LINOLEUM	22.94
RAZEM POWIERZCHNIA NETTO PIĘTRA			478.35

RZUT PIĘTRA- CZĘŚĆ PROJEKTOWANA			
NR. POM.	NAZWA POMIESZCZENIA	RODZAJ POSADZKI	POW m2
~~2.2~~	KOMUNIKACJA	PŁYTKI	17.06
~~2.7~~	SALA LEKCYJNA	PŁYTKI	75.54
RAZEM POWIERZCHNIA NETTO PIĘTRA			92.60

24-30 uczniów

RZUT PIĘTRA- CZĘŚĆ STARA			
NR. POM.	NAZWA POMIESZCZENIA	RODZAJ POSADZKI	POW m2
2.1	KORYTARZ	WYKŁADZINA WINYLOWA	8.41
2.2	KOTŁOWNIA	WYKŁADZINA WINYLOWA	7.14
2.3	KOMUNIKACJA	WYKŁADZINA WINYLOWA	38.58
2.4	WC	PŁYTKI	8.20
2.5	SALA LEKCYJNA	WYKŁADZINA WINYLOWA	31.56
2.6	SALA LEKCYJNA	WYKŁADZINA WINYLOWA	42.55
2.7	SALA LEKCYJNA	WYKŁADZINA WINYLOWA	42.99
2.8	SALA LEKCYJNA	WYKŁADZINA WINYLOWA	39.85
2.9	SALA LEKCYJNA	WYKŁADZINA WINYLOWA	47.34
2.10	KOMUNIKACJA	PŁYTKI	49.55
2.11	POM. TECHNICZNE	PŁYTKI	6.04
2.12	SALA LEKCYJNA	WYKŁADZINA WINYLOWA	46.87
2.13	SALA LEKCYJNA	WYKŁADZINA WINYLOWA	44.19
2.14	POKÓJ NAUCZYCIELSKI	WYKŁADZINA WINYLOWA	15.07
2.15	WC	PŁYTKI	13.90
RAZEM POWIERZCHNIA NETTO PARTERU			430,91

RZUT PIĘTRA
SKALA 1:100

Zestawienie pomieszczeń Piętro			
Numer	Nazwa	Wykończenie posadzki	Powierzchnia
2.3.a	Sala	wykładzina	41 m²
2.3.b	Sala	wykładzina	25 m²
2.4	Umywalnia	Płytki	3 m²
2.5	Toaleta	Płytki	2 m²
2.6	Toaleta	Płytki	2 m²
2.7	Umywalnia	Płytki	2 m²
2.2	Komunikacja	Płytki	9 m²
2.1	Klatka schodowa	Płytki	44 m²
Suma ogólna			127 m²

RZUT PIĘTRA- CZĘŚĆ STARA			
NR. POM.	NAZWA POMIESZCZENIA	RODZAJ POSADZKI	POW m2(100%+50%-POD SKOSEM)
2.1	KLATKA SCHODOWA	PŁYTKI	26.26
2.2	TECHNICZNE	PŁYTKI	9.36
2.3	KORYTARZ	PŁYTKI	37.55
2.4	UMYWALNIA	PŁYTKI	6.63+0.94
2.5	TOALETA	PŁYTKI	5.59+0.79
2.6	PEDAGOG	LINOLEUM	23.32+2.73
2.7	SALA LEKCYJNA	LINOLEUM	65.32
2.8	SALA LEKCYJNA	LINOLEUM	68.72
2.9	SALA LEKCYJNA	LINOLEUM	58.67
2.10	KORYTARZ	PŁYTKI	54.60
2.11	SALA TECHNICZNA	LINOLEUM	40.27
2.12	SALA KOMPUTEROWA	LINOLEUM	43.25
2.13	TOALETA	PŁYTKI	9.19+0.22
2.14	UMYWALNIA	PŁYTKI	7.42+0.17
2.15	PSYCHOLOG	LINOLEUM	23.64+2.31
2.16	KORYTARZ	PŁYTKI	27.22
RAZEM POWIERZCHNIA NETTO PIĘTRA			507.01+7.16*0.5+510.59

© AEG ARCHITEKCI

LEGENDA:
- 0.1 pomieszczenia projektowane
- 0.2 pomieszczenia likwidowane
- elementy przeznaczone do usunięcia
- projektowane zamurowania
- elementy projektowane
- projektowane ściany

data	nw	przed	opis

rewizje / wydania

projekt: **Projekt architektoniczno - budowlany przebudowy, rozbudowy i nadbudowy budynków szkoły podstawowej wraz z instalacjami wewnętrznymi (wod.-kan, gaz, c.o., elektryczną, wentylacji mechanicznej), wewnętrzną na zewnątrz budynku(elektryczną) oraz zagospodarowaniem terenu na dz. Nr 644 obr. 0007 Liborzów w Liborzowie, gmina Mogilany, pow. Krakowski.**

inwestor: Urząd Gminy Mogilany, ul.Rynek 2, 32-031 Mogilany reprezentowana przez Wójta Gminy Mogilany

architektura: AG PROJEKT Pracownia Projektowa P.H.U. "AG-Projekt" A. Gębczyński ul. Jana Pawła II 189 Liborzów 30-448 Kraków

architektura - współpraca:

konstrukcja: mgr inż. Janusz Dulat nr UAN-Gpr 97/90; mgr inż. Grzegorz Bulaz nr SOD/69

instalacje hydr.: mgr inż. Beata Kołodziej MAP/0244/POOS/09; inż. Sławomir Kowalski MAP/0451/POOS/11

elektryka: mgr inż. Artur Rosek MAZ/0075/POOE/05; inż. Sławomir Pacześniak MAZ/0175/POOE/07

branża: ARCHITEKTURA

projektant: arch. Andrzej Gębczyński Upr.bn MP/1781

sprawdzający: mgr inż. arch. Łukasz Bulga MP/DA/0372/016

tytuł: Projekt budowlany

rysunek: Rzut piętra

nr proj:	10-219	skala:	1:100
rysował:	A. Gębczyński Marta Bil	data:	01.2022
sprawdził:		arkusz:	594x842
nr rysunku:	10019-A-115	rewizja:	A

nazwa pliku: